



สำนักงานทรัพย์สินพระมหากษัตริย์

งานปรับปรุงซ่อมแซมตึกแถว 3 ชั้น

หมายเลข 204-206/255,769-771 ตำบลแขวงจักรวรรดิ เขตสัมพันธวงศ์

วันที่ ...21.../เม.ย./2566

สารบัญแบบ



กองควบคุมและตรวจสอบอาคาร
สำหรับอาคารสาธารณะและเชิงพาณิชย์
สำนักงานทรัพย์สินส่วนพระมหากษัตริย์
173 หมู่ 4 ถนนวิภาวดี งามวงศ์วาน กรุงเทพฯ 10650

ผู้รับบริการ

รายละเอียดการแก้ไขแบบ			
ครั้งที่	แก้ไข	เลข	วันที่

NOTE

เลขแบบ :

สารบัญแบบ

วันที่ : 21/4/2564	Total NA	0
--------------------	----------	---

เลขหน้า	รายการ	เลขหน้า	รายการ	เลขหน้า	รายการ
00	สารบัญแบบ	22	รูปด้าน 1		หมวดงานระบบประปา – สุขาภิบาล
01	สัญลักษณ์ประกอบแบบและรายการประกอบแบบ	23	รูปด้าน 2	44	แปลนงานระบบประปา – สุขาภิบาล ชั้น 1
02	ข้อกำหนดและรายละเอียดประกอบแบบ 1/5	24	รูปด้าน 3, 4	45	แบบขยาย ระบบสุขาภิบาลภายในอาคารเชื่อมสู่อุปกรณ์สาธารณะ
03	ข้อกำหนดและรายละเอียดประกอบแบบ 2/5	25	แบบขยาย ท่อน้ำ 1 และตำแหน่งสุขภัณฑ์	46	แบบขยาย ถังบำบัดน้ำเสีย, แบบขยาย บ่อพัก ค.ส.ล. สำเร็จรูป
04	ข้อกำหนดและรายละเอียดประกอบแบบ 3/5	26	แบบขยาย ประตู- หน้าต่าง 1/3		หมวดงานระบบไฟฟ้าและแสงสว่าง
05	ข้อกำหนดและรายละเอียดประกอบแบบ 4/5	27	แบบขยาย ประตู- หน้าต่าง 2/3	47	แปลนงานระบบไฟฟ้า ชั้น 1
06	ข้อกำหนดและรายละเอียดประกอบแบบ 5/5	28	แบบขยาย ประตู- หน้าต่าง 3/3		ภาคผนวก
07	รายการปรับปรุงซ่อมแซม 1/2	29	แบบขยาย WW1		
08	รายการปรับปรุงซ่อมแซม 2/2	30	แบบขยาย WW2 และ WW3		
	แบบสภาพปัจจุบันแสดงงานรื้อถอน	31	แบบขยาย WW1, WW2, WW3 (ด้านข้าง) และแบบขยายงานตกแต่ง 01, 02		
09	แปลนพื้น ชั้น 1	32	แบบขยาย ELE01		
10	แปลนพื้น ชั้น 2	33	แบบขยาย ELE02		
11	แปลนพื้น ชั้น 3	34	แบบขยาย ELE03		
12	แปลนพื้น ชั้น 4	35	แบบขยาย รูปตัดหลังคาและระเบียง, แบบขยายไม้ฉลุชายคาและค้ำยัน		
13	แปลนหลังคา	36	แปลนโครงสร้าง กันสาด		
14	รูปด้าน 1	37	แบบขยาย รูปตัดกันสาด, แป้นเหล็กประกับกันสาด, กล้องเหล็กรับคานไม้		
15	รูปด้าน 2		หมวดวิศวกรรมโครงสร้าง		
16	รูปด้าน 3, 4	38	รายละเอียดประกอบแบบงานวิศวกรรม 1/2		
	แบบปรับปรุงอาคาร	39	รายละเอียดประกอบแบบงานวิศวกรรม 2/2		
	หมวดงานสถาปัตยกรรม	40	แปลนโครงสร้าง ตำแหน่งเสาเข็มเสริมฐานรากอาคาร (อ้างอิงตามรายงานสำรวจ ปี 2558)		
17	แปลนพื้น ชั้น 1	41	แปลนโครงสร้าง คานและพื้น		
18	แปลนพื้น ชั้น 2	42	แบบขยาย งานโครงสร้างพื้น		
19	แปลนพื้น ชั้น 3	43	แบบขยาย งานโครงสร้างคาน		
20	แปลนพื้น ชั้น 4				
21	แปลนหลังคา				ป.ร.ด.ร.สอบแล้ว

[illegible]

ข้อกำหนดและรายละเอียดประกอบแบบ

หมวดที่ 1 ข้อกำหนดในการปฏิบัติงาน

1. ผู้รับจ้างจะต้องท้าวชี้กันแนแสดงขอบเขตการทำงานในวัยบร้อย มิฉิดพอสสมควรให้ผู้ที่ไม่เกี่ยวข้องกับการปฏิบัติงานเข้ามาภายในพื้นที่ การปฏิบัติงาน เพื่อป้องกันอันตรายอันเกิดขึ้นได้พร้อมทำแนป้ายบอกรายละเอียด โครงการฯ ติดตั้งไว้ใกล้บริเวณที่ทำการปฏิบัติงาน จำนวน 1 ป้าย
2. ผู้ที่รับจ้างจะต้องจัดหาช่างฝีมือดี และชำนาญงานมาทำงานให้ถูกต้อง ตรงกับหน้าที่ของงานแต่ละประเภทของงานนั้น ซึ่งจำเป็นต้องใช้หลัก วิชาในประเภทของงานนั้นๆ ให้ถูกต้อง
3. ผู้ที่รับจ้างจะต้องแต่งตั้งผู้ควบคุมงาน อยู่ประจำ ณ ที่ก่อสร้าง และเป็นผู้แทนเท่ากับเป็นผู้รับจ้างเอง หากผู้รับผิดชอบโครงการ หรือผู้ควบคุมงาน สังกัดส่วนใดก็ถือว่าสังกัดกับผู้รับจ้างเองโดยสมบูรณ์ ซึ่งค่าสิ่งนั้นอยู่ในขอบเขตงาน
4. การทำงานลงบนส่วนใดๆ ของอาคารหรือโบราณสถานผู้รับจ้างจะต้องสอบถามผู้รับผิดชอบโครงการตามสายวิชาชีพแล้วแต่กรณีให้เป็นที่เข้าใจ เสียก่อน จึงลงมือทำในส่วนนั้นๆ ได้เพื่อมิให้เกิดความผิดพลาดของงานเกิดขึ้น และถ้ารายการก่อสร้าง หรือบูรณะส่วนใดมิได้ระบุไว้แต่อยู่ใน ขอบเขตวัตถุประสงค์ของงานนี้ ให้ผู้รับจ้างดำเนินการก่อสร้าง หรือบูรณะด้วยตามผู้รับผิดชอบตามสายวิชาชีพกำหนด หรือสิ่งเฉพาะกรณีไป
5. รูปแบบรายการใดที่ไม่ได้กำหนดรายละเอียดไว้ แต่เป็นงานที่ต้องทำต่อเนื่องเพื่อความมั่นคงของอาคารหรือโบราณสถาน หรือตามหลักวิชาช่าง หรือเพื่อประโยชน์ของทางเจ้าของอาคาร ผู้รับจ้างจะต้องกระทำตามวัตถุประสงค์ดังกล่าว โดยไม่คิดเงินเพิ่ม
6. ผู้รับผิดชอบโครงการตามสายวิชาชีพมีอำนาจแก้ไขรูปแบบ รายการ วิธีการทำงานบางส่วนเพื่อความถูกต้องมั่นคงแข็งแรง และสวยงาม หรือ สอดคล้องกับหลักฐานที่ปรากฏ หรือวัตถุประสงค์อันอยู่ในขอบเขตของงานนี้ได้
7. การกำหนด หรือแก้ไขเพิ่มเติมของผู้รับผิดชอบตามสายวิชาชีพที่รับผิดชอบโครงการ (ตามข้อ 6) อาจมีขึ้นก่อนหรือขณะทำการบูรณะ ถ้าหาก ผู้รับจ้างเห็นว่ากรณีไหนนั้นทำให้งานเพิ่ม ให้แจ้งคณะกรรมการตรวจการจ้างผ่านผู้รับผิดชอบโครงการตามสายวิชาชีพก่อนดำเนินการ
8. ผู้รับจ้างต้องแจ้งชื่อผู้ที่เข้ามาปฏิบัติงานให้ผู้ควบคุมงาน และ หรือ เจ้าหน้าที่ของผู้ว่าจ้างทราบ และปฏิบัติตรวจการจ้างผ่านผู้รับผิดชอบ โครงการตามสายวิชาชีพก่อนดำเนินการตามแผนที่ของทางผู้ว่าจ้างกำหนดตั้งไว้ก่อน หรือขณะทำการบูรณะ
9. ผู้รับจ้างต้องจัดทำรายงานความก้าวหน้าการปฏิบัติงาน เสนอให้ผู้ว่าจ้างทราบทุก 7 วัน
10. ก่อนส่งมอบงานงวดสุดท้าย ผู้รับจ้างจะต้องทำความสะอาดสิ่งก่อสร้าง และพื้นที่บริเวณการปฏิบัติงานให้สะอาดเรียบร้อยเป็นที่พอใจแก่ผู้ว่าจ้าง และส่งเอกสารต่างๆ เกี่ยวกับการปฏิบัติงานทั้งหมดให้เรียบร้อย จึงทำการส่งงานงวดสุดท้าย

หมวดที่ 2 มาตรฐานฝีมือช่าง

การดำเนินการด้านอนุรักษ์โบราณสถาน ผู้รับจ้างจะต้องมีสถาปนิกหรือวิศวกร ที่ปรึกษาการปฏิบัติงานภาคสนามหรือควบคุมงานในส่วน
ที่เกี่ยวข้องเพื่อให้เป็นไป ตามกระบวนการการอนุรักษ์โบราณสถาน

1. สถาปนิก หมายถึงผู้ที่สำเร็จการศึกษาระดับปริญญาตรีวิศวกรรมศาสตรบัณฑิต (สถาปัตยกรรมศาสตร์)
2. วิศวกร หมายถึง ผู้ที่สำเร็จการศึกษาระดับปริญญาตรี วิศวกรรมศาสตรบัณฑิต (วิศวกรรมโยธา)

หมวดที่ 3 การเตรียมงานบูรณะ

1. ให้ผู้รับจ้างจัดทำสำเนางานชั่วคราว ที่สามารถติดต่อประสานงานได้ระหว่างการดำเนินงาน และจัดหาหาผู้ควบคุมงานระหว่างการดำเนินงาน
2. ให้ผู้รับจ้างจัดเตรียมอาคารเก็บของ ขนาดที่เหมาะสมและเพียงพอต่อการเก็บรักษาวัสดุ และ ขึ้นส่วนอาคารชนิดต่างๆ และให้ผู้รับจ้างจัดทำกฎแฉกอย่างแน่นหนา พร้อมทั้งจัดคนเฝ้าดูแลตลอดเวลา
3. ให้ผู้รับจ้างติดต่อประสานงานกับหน่วยงานที่เกี่ยวข้อง เพื่ออำนวยความสะดวกให้งานดำเนินไปได้ด้วยดี และเสร็จตามระยะเวลาที่กำหนด
4. ให้ผู้รับจ้างจัดทำงานคลุมอาคารทั้งหมดให้มีสภาพมั่นคงแข็งแรง เน้นว่าจะต้องมีพื้นผิวทางเดินสะดวกเพียงพอที่จะให้ผู้รับจ้าง ผู้ควบคุมงาน และ คณะกรรมการตรวจงานขึ้นไปได้สะดวก และจะต้องมีผ้าใบกันฝนละอองจากการก่อสร้างอีกด้วย

5. งานจัดเก็บข้อมูลก่อนการดำเนินงาน ให้ผู้รับจ้างทำการถ่ายภาพสภาพปัจจุบันของโบราณสถานโดยละเอียดทุกด้าน และองค์ประกอบอาคารที่สำคัญ พร้อมเก็บหลักฐานเดิมของโบราณสถาน ให้เป็นตัวอย่างและแนวทางในการบูรณะ พร้อมไรท์ข้อมูลใส่ CD ส่งให้ผู้ว่าจ้าง

หมวดที่ 4 งานเรือยนต์

- | |
|---|
| 1. ผู้ควบคุมงาน/เจ้าของอาคารที่ได้รับใบอนุญาต ต้องศึกษารายละเอียดโครงสร้างอาคารที่จะรื้อถอนรวมทั้งสภาพแวดล้อมด้วยความรอบคอบ และต้องควบคุมการปฏิบัติของผู้ดำเนินการ ให้เป็นไปตามขั้นตอน วิธีการและมีความปลอดภัยในการรื้อถอนอาคารตามที่ได้รับอนุญาต ถ้าดำเนินการปฏิบัติไม่ถูกต้องตามขั้นตอน วิธีการ หรืออาจก่อให้เกิด ภัยอันตราย ต้องให้ผู้ดำเนินการแก้ไขให้ถูกต้องหรือให้มีความปลอดภัย |
| 2. ก่อนรื้อถอนอาคารส่วนใด ผู้ควบคุมงาน/เจ้าของอาคาร ต้องตรวจสอบและหาวิธีการป้องกันสิ่งปนเปื้อนสาธารณะ เช่น ฟ้าผ่า โจรตัดไฟฟ้า ประปา เป็นต้น และส่วนต่างๆของอาคารที่อาจตกหล่น เพื่อมิให้เกิดอันตรายต่อร่างกายและทรัพย์สิน ในขณะที่ยังรื้อถอนอาคารส่วนนั้น |
| 3. ในระหว่างการรื้อถอนอาคาร จะต้องดำเนินการติดตั้งป้ายเตือนอันตรายและต้องแสดงขอบเขตการรื้อถอน พร้อมด้วยไฟสัญญาณสีแดงกะพริบเตือนอันตรายจำนวนพอสมควรไว้รอบบริเวณที่จะรื้อถอน เพื่อบอกคนที่ไม่เกี่ยวข้องเข้าไปในบริเวณดังกล่าว |
| 4. การรื้อถอนอาคารที่ใกล้เคียงหรือติดต่อกับที่สาธารณะ อาคารอื่น หรือที่ดินเจ้าของอาคาร น้อยกว่า 2.00 เมตร จะต้องดำเนินการจัดให้มีการป้องกันฝุ่นละอองและเศษวัสดุร่วงหล่นที่อาจเป็นอันตรายต่อชีวิตหรือทรัพย์สิน |
| 5. กระเบื้องหลังคาให้ทำการรื้ออย่างระมัดระวังไม่ให้แตก และให้ทำช่องทางภายนอกของตัวอาคาร ห้ามโยนลงมา ให้ใช้วิธีทำรางเลื่อนหรือชักลวดลงมา และขนไปกับไว้ในที่ที่กำหนดให้อย่างเป็นระเบียบ |
| 6. โครงหลังคาส่วนที่เหลือให้ทำการถอดรื้อออกด้วยความระมัดระวัง ก่อนทำการรื้อให้ผู้รับจ้างจัดทำ รูปแบบของระยะการวาง และขนาดของไม้อย่างละเอียด เพื่อบริการประกอบใหม่จะต้องให้ได้ระยะ และขนาดเท่าของเดิม |
| 7. องค์ประกอบที่ต้องรื้อเพื่อการซ่อมแซมและนำกลับมาติดตั้งใหม่ จำพวก บันได บานประตู หน้าต่าง วงกบ ให้ทำการถอดรื้อและเก็บไว้ในที่ที่กำหนด โดยจัดทำแผนวางเรียงให้เป็นระเบียบ จัดเรียงเป็นชุดๆ ท่านหรือหมายเลขกำกับไว้ |
| 8. องค์ประกอบที่ต้องแกะสลักใหม่ เช่น เสาชาย ไม้ฉลุ และสะพานหนู ให้ถอดออกมาพร้อมจัดทำรูปแบบอย่างละเอียด เพื่อนำมาเป็นรูปแบบในการแกะไม้ใหม่ แทนชิ้นส่วนที่ขาดหายไป |
| 9. องค์ประกอบที่มีความต่อเนื่องกัน เช่น ราวระเบียง วงกบ ตัวบานประตู-หน้าต่าง ให้ทำการแยกชิ้นก่อน แล้วติดด้วยเหล็กแน่นก่อนทำการรื้อ แล้วเก็บไว้ในที่ที่กำหนด |
| 10. องค์ประกอบที่เป็นชิ้นส่วนเดี่ยว เช่น พื้นกระดาน คาน ดงไม้ ให้ถอดออกมาพร้อมจัดทำยังโรงงานได้ลักษณะใหม่ ทำสัญลักษณ์และตำแหน่งการวางก่อนทำการถอดรื้อ |

หมวดที่ 5 แนวทางการบูรณาการ

แนวทางการบูรณะอาคาร เป็นมาตรฐานทั่วไปในการบูรณะอาคาร ซึ่งต้องพิจารณาว่ามีความสอดคล้องตามรายการประกอบแบบ แบบรายละเอียดการบูรณะ และรายการคำนวณโครงสร้าง หากมีข้อขัดแย้งกันผู้รับจ้างต้องทำการพิจารณาความเป็นไปได้ และความเหมาะสม เพื่อหาข้อสรุปจากผู้ออกแบบและที่ปรึกษา ตัวแทนเจ้าของโครงการ เพื่อหาข้อสรุปที่เหมาะสมก่อนดำเนินการ

1. งานโครงสร้างฐานรากใต้ดิน

- | | |
|--|------------------------|
| <p>- เสริมที่ใช้เสริมฐานรากได้ดินเพื่อป้องกันการทรุดตัว ควรเป็นเสาเข็มที่ติดตั้งได้ในพื้นที่คับแคบ ไม่มีความสั่นสะเทือนในขณะติดตั้ง และสามารถรับน้ำหนักบรรทุกได้ทันที เช่น เสริมเหล็กหรือเสริมคอนกรีตที่มีความยาวท่อนละประมาณ 1.00-1.50 เมตร มาต่อเป็นเสาเข็มยาวและติดตั้งโดยใช้แอมแรงไฮดรอลิก</p> <p>- ผู้รับจ้างจะต้องจัดส่งรายการคำนวณออกแบบเสาเข็ม รายการคำนวณกำลังรับน้ำหนักของเสาเข็มตามกำหนดกรรมวิธีตอกเสาเข็มที่เลือกใช้ พร้อมทางเทคนิค การทดสอบและควบคุมคุณภาพให้ผู้แทน ผู้ว่าจ้างอนุมัติก่อนนำวัสดุเข้ามาในสถานที่ก่อสร้าง</p> <p>- ผู้รับจ้างจะต้องจัดส่งแผนงานการตอกเสาเข็ม หมายเลขกำกับเสาเข็ม จิตทางการเคลื่อนที่เครื่องมือในการทำเสาเข็ม ขนาดเท่ากับแบบก่อสร้าง และรอกหอนมิติ เพื่อดำเนินการก่อสร้างขึ้นต่อไป</p> | <p>ป.ร.ตรวจสอบแล้ว</p> |
|--|------------------------|



กองควบคุมและตรวจสุขภาพอาคาร
สำนักบริหารงานก่อสร้างและสาธารณูปโภค
สำนักงานทรัพย์สินส่วนพระมหากษัตริย์
115 ถนนราชดำเนินกลาง กรุงเทพฯ 10000


[illegible]


จุดกำหนดและรายละเอียดประกอบ

1/3	
-----	--

Full: <u>23</u> / <u>4</u> / 2008	Total NA	2
-----------------------------------	-------------	---

ปฏ.ตร. + ตอบบณัฏ

ข้อกำหนดและรายละเอียดประกอบแบบ

- ผู้รับจ้างจะต้องป้องกันมิให้เกิดการสิ้นสละเหิน หรือการพังทลายของดิน เสียของเครื่องจักรที่ติดตั้งบนสมรรถที่เวลากลางวันและยามวิกาล รวมถึงควรรักษาเครื่องจักรกลที่มีผลกระทบต่อสาธารณชน และหรือสิ่งก่อสร้างข้างเคียงด้วยค่าใช้จ่ายของผู้รับจ้างเอง
 - 2. งานกันพังก่อนหน้าดิน ผนังก่ออิฐ ผนังฉาบ และงานปูนปั้น
 - การก่ออิฐฉาบผนังที่ล้อมสภาพของดินออก ให้กระเทาะด้วยความระมัดระวัง ผนังส่วนใดเมื่อกระเทาะผิวปูนฉาบออกแล้ว ปรากฏว่าแนวอิฐก่อของดินแตกกว้าง หรือมีลักษณะไม่มั่นคงแข็งแรงเสื่อมสภาพ ต้องทำการเปลี่ยนเสาอิฐก่อใหม่ ก่ออิฐใหม่เข้าแทนที่ใหม่เดิมตามรูปแบบ และลักษณะเหมือนของเดิมทั้งหมด โดยรักษาสภาพของผนังอิฐของเดิมไว้ให้มากที่สุด
 - อิฐก่อ หากพบว่าอิฐก่อเดิมถูกบดเป็นผง ชำรุด แตกกร้าว หักสลาย ให้ใช้ออกเปลี่ยนใหม่ด้วยอิฐดินของใหม่ ชนิดและขนาดเท่าเดิมกรณีพบรอยความบกพร่องขึ้นบนผิวอิฐก่อให้ดูรับเปลี่ยนออกด้วยการล้างและทิ้งให้แห้ง กั้นพังก่อนนอกโครงการส่วนที่ว่างแห่งหนึ่งช่อง ให้ก่ออิฐฉาบผนังด้วยอิฐดินของใหม่ ชนิดและขนาดเท่าเดิม
 - ปูนก่อ หากพบว่าเสื่อมสภาพ ให้สกัดออกลึกประมาณ 4-6 ซม. หรือสกัดออกถึงปูนก่อ ส่วนที่แข็ง ทำความ สะอาดและก่อด้วยอิฐฉาบปูนก่อ ทำความ สะอาดรอยคราบ สกปรก จุดซ่อมด้วยปูนก่อที่มีส่วนผสม ของปูนซีเมนต์ขาว ปูนขาวหมัก และทรายหยาบ ในอัตราส่วนประมาณ 1:2:9 โดยปริมาตร
 - ก่อนดำเนินการฉาบปูนผนัง ควรหาผิวผนังอิฐด้วยน้ำปูนผสมน้ำยาปูนเพื่อลึกรหรือเทียบเท่า เพื่อให้เป็นผิวประสานระหว่างผนังอิฐกับปูนฉาบใหม่ (อัตราส่วนผสมในการใช้เป็นไปตามข้อกำหนดของวัสดุผู้ผลิต) แล้วจึงฉาบปูนทับหน้าหน้าปูนฉาบเดิม โดยใช้ปูนฉาบที่มีส่วนผสมของปูนหมักและทราย ตามกรรมวิธีการฉาบปูนโบราณ แกะผิวผิวหน้าปูนฉาบใหม่ เก็บรอยตะขีปให้มีลักษณะและความหนาเท่าปูนฉาบของเดิม
- มาตรฐานงานก่ออิฐ ฉาบปูน งานอนุรักษ์
- การทำปูนขาวหมัก : นำปูนขาวที่ผสมแล้วจากภาชนะไปทุบย่อยเป็นก้อนเล็ก ๆ ขนาด 2-3 นิ้ว นำปูนที่ย่อยแล้วไปกวนขณะที่ยังร้อนไว้ให้ล่อน้ำให้ท่วมปูน สูงกว่าผิวปูนเล็กน้อยหมักทิ้งไว้ 30 วัน หรือนานกว่า เปลี่ยนหรือดูน้ำที่พื้นระดับของถังทุกวัน เมื่อจะใช้งานนำปูนไปกวนกับทรายหยาบตามวิธีให้ได้น้ำปูนที่ละเอียด กากปูนที่เหลือให้นำไปทิ้ง ปูนที่อ่อนแล้วนำ มาหมักทิ้งไว้ป้องกันความชื้น
 - งานปูนก่อ : ปูนก่อที่ใช้ก่อผนังอิฐโบราณ ให้ใช้ส่วนผสมโดยปริมาตรดังนี้

ปูนซีเมนต์ขาว	1 ส่วน
ปูนขาวหมัก	8 ส่วน
ทรายกลางหรือทรายหยาบ	24 ส่วน
 - งานปูนฉาบ : ปูนก่อที่ใช้ก่อผนังอิฐโบราณ ให้ใช้ส่วนผสมโดยปริมาตรดังนี้
 - นำปูนขาวผสมกับกาวหนืดและน้ำจืด ในอัตราส่วน (50:1:1) โดยนำกาวหนืดและน้ำจืดผสมกับกาวหนืดอัตราส่วน 1:1 ให้ความเข้มข้นพอที่จะใช้ทาปูนขาวผสมกับกาวหนืดแล้วจากภาชนะไปทุบย่อยเป็นก้อนเล็ก ๆ ขนาด 2-3 นิ้ว นำปูนที่ย่อยแล้วไปกวนขณะที่ยังร้อนไว้ให้ล่อน้ำให้ท่วมปูน สูงกว่าผิวปูนเล็กน้อยหมักทิ้งไว้ 30 วัน หรือนานกว่า เปลี่ยนหรือดูน้ำที่พื้นระดับของถังทุกวัน เมื่อจะใช้งานนำปูนไปกวนกับทรายหยาบตามวิธีให้ได้น้ำปูนที่ละเอียด กากปูนที่เหลือให้นำไปทิ้ง ปูนที่อ่อนแล้วนำ มาหมักทิ้งไว้ป้องกันความชื้น

- งานปูนปั้นที่ใช้สำหรับเป็นลาย : ประกอบด้วยส่วนผสมของปูนขาวหมัก เอียงกระดาก ขี้เถ้าเหนียว น้ำจืด กาวหนืด (อัตราส่วน 60:7:3:2:1) ตามสัดส่วนที่กำหนดไว้ล่วงหน้า จึงได้ทรายละเอียด (ร่อนแล้ว) 90 ส่วน ลงในครกไม้ได้ระยะเวลาไม่น้อยกว่า 40 นาที จนเนื้อละเอียดและเหนียว กรรมวิธีทั้งหมดขึ้นอยู่กับการผสมวัสดุที่นำมาใช้งาน ซึ่งอาจมีการเปลี่ยนแปลงส่วนผสมบ้างเล็กน้อยตามสภาพหน้างาน
 - การเสริมความแข็งแรงของกันพังก่อนหน้าดิน ทำการเสริมเหล็กเพื่อช่วยการรับน้ำหนักของผนัง ตามแบบ วิศวกรรมโครงสร้าง โดยกำหนดขนาด ระยะ และกรรมวิธีการติดตั้ง ตามแบบ พร้อมกับดำเนินการป้องกันการกัดกร่อนบนผิวเหล็กด้วยผลิตภัณฑ์ตามเทคนิคและมาตรฐานของผู้ผลิต
 - การฉาบ อัดอุด โครงเหล็ก ที่เสริมบนผนังกันพังก่อนหน้าดิน หลังจากมีการเสริมเหล็กช่วยการรับน้ำหนัก ผึ่งลงในผนังกันพังก่อนหน้าดิน ต้องทำการฉาบ อัดอุดช่องว่างระหว่างโครงเหล็ก กับผนังก่ออิฐ ให้เต็ม แน่น ด้วยปูนซีเมนต์ ชนิดรับแรงอัด ตามรายการประกอบแบบ ก่อนทำการฉาบผิวปูนขึ้นนอก
 - งานซ่อมแซมผนัง ที่มีงานประติมากรรมปูนปั้น ปูนปั้นปูนปั้น และองค์ประกอบตกแต่งที่เป็นงานปูนปั้น ให้ซ่อมแซมด้วยปูนโบราณ ตามกรรมวิธีของช่างปั้นที่มีคุณสมบัติครบถ้วน และให้ผู้รับจ้างเสนอรายละเอียดก่อนดำเนินการ แต่ผู้ควบคุมงาน ผู้ออกแบบ และคณะกรรมการตรวจสอบการจ้างพิจารณา
 - งานก่อผนัง เป็นอิฐรูปทรงสี่เหลี่ยม อิฐรูปทรงสี่เหลี่ยมผืนผ้าแบบขนาดของวัสดุก่อ ผู้รับจ้างจะส่งตัวอย่างให้สถาปนิกตรวจสอบก่อน
 - ส่วนผสมของปูนก่อสำหรับงานทั่วไป ให้ใช้ส่วนผสมของปูนซีเมนต์ทรายหยาบ เป็น 1:4 หรือปูนผสมสำเร็จรูปตามมาตรฐาน ม.ร.ท. 598-2528 นอกจากนั้นปูนปั้น
 - อย่างอื่นจากผู้ควบคุมงาน การผสมจะต้องผสมปูนซีเมนต์กับทรายหยาบให้ละเอียดก่อนจะส่งน้ำปูนก่อที่ผสมแล้วนั้นให้นานเกินกว่า 1 1/2 ชั่วโมง ห้ามนำน้ำใช้
 - ก่อนการก่ออิฐ จะต้องผสมน้ำปูนที่ก่อให้เปียกพอประมาณเพื่อป้องกันการดูดซึมของน้ำจากปูนก่อ
 - แนวตั้งของอิฐ ต้องมีความกว้างไม่เกิน 1 ซม. และสม่ำเสมอตลอดแนว แนวผนังไม่โค้ง โป่ง บิด งอ
 - งานก่ออิฐผนังก่อแนวให้ชุดเสาของแนวก่อด้วยเครื่องมือ ลิกเข้าเป็นรูปตัว T ลิกเป็นเครื่องหมายของความกว้างของแนวปูนก่อ
 - ให้มีทับหลัง (เส้น ค.ส.ล.) ผนังก่ออิฐทุกๆ ความสูงที่ 1.50 ม. หรือในพื้นที่ไม่เกิน 6 ตารางเมตร
 - ขนาดของ เส้น ค.ส.ล. เท่ากับความกว้างของหน้าค้ำยัน และความหนา 0.10 ม. เสริมเหล็ก 2-6 มม. 1-6 มม. ๑ 0.20 ม. โดยการใส่เส้น ค.ส.ล. ไม่ว่าจะเป็นทางตั้งหรือทางนอน จะต้องเสียบเหล็ก 2 - 6 มม. ไว้ในเสา คาน พื้น (แล้วแต่กรณี) ส่วนหน้าก่อแยกคานกริด
 - เสาที่มีช่องว่างของประตู หน้าต่างหรือช่องแสงที่เป็นไม้ อลูมิเนียม หรือเหล็ก ให้ทิ้งแนวผนังไว้ห่างจากกรอบวงกบ ไม่น้อยกว่า 0.10 ม. เพื่อเป็นเส้น ค.ส.ล. เช่นเดียวกับการทำทับหลังในการก่อผนัง การยึดเหนี่ยวกับวงกบไม้กระทำโดยสอดตะปูขนาด 4" ไว้กับวงกบ ห่างกันประมาณ 0.10 ม. โดยรอบวงกบสำหรับวงกบอลูมิเนียมเหล็กให้ทำตามคำแนะนำของวัสดุผู้ผลิต
 - การทำอื่น ค.ส.ล. ให้ได้ตรงตำแหน่ง ผนังก่ออิฐดินใหญ่โดยต้องมีทั้งแนวตั้งและแนวนอน ผนังก่ออิฐทั้งเหนือและใต้วงกบ , ด้านข้างของวงกบ ตรงมุมผนังก่ออิฐชนกัน , ปลายผนังที่ก่อลอยไม่ชนบรรจบกับส่วนอื่นๆ
3. งานพื้น ค.ส.ล. ขึ้นล่าง
- รื้อพื้น ค.ส.ล. ขึ้นล่างออกและทำการเสริมความแข็งแรงของพื้น ค.ส.ล. ขึ้นล่าง ด้วยการติดตั้งเสาเข็มรับพื้น ตามแบบโครงสร้างและ ติดตั้งวัสดุอุดผิวพื้น
- ตามรายการประกอบแบบ และแบบสถาปัตยกรรม
- บริเวณห้อง 102, 103 และทางเดินหลัง โรงรถ-พื้น ค.ส.ล. ใหม่ ตามแบบขยายโครงสร้าง และติดตั้งวัสดุอุดผิวพื้นตามรายการประกอบแบบและแบบสถาปัตยกรรม
4. งาน โครงสร้างไม้ และพื้น ไม้ขึ้นสอง
- ให้ทำการรื้อพื้นไม้กระดาน คาน ตง บริเวณห้อง 202 ด้านหน้าตามแบบ เพื่อทำการตรวจสอบสภาพความแข็งแรงของพื้นไม้กระดานที่จะนำมาติดตั้งกลับ โดยคัดพื้นไม้กระดานที่มีสภาพดี แข็ง ไม่แตกกร้าว และให้คานพื้นไม้กระดานที่เป็นไม้ ชนิด อดตาย และขนาด ใกล้เคียงกับของเดิมมาติดตั้งร่วมกับของเดิม
5. งานปูกระเบื้องเซรามิค
- กระเบื้องเซรามิค จะต้องเป็นกระเบื้องขนาดที่จะปูในแบบและต้องได้มาตรฐานผลิตภัณฑ์อุตสาหกรรมไทย สีของกระเบื้องให้เป็นไปตามที่สถาปนิก/วิศวกรกำหนด
- ปูนฉาบรองพื้นสำหรับปูกระเบื้อง จะต้องใช้ปูนปอร์ตแลนด์ชนิดผสมทรายจากแม่น้ำไม่เกิน 2 ซม. ตามกรรมวิธีในการฉาบปูนโดยใช้ส่วนผสมปูนทราย 1:4


ข้อกำหนดและรายละเอียดประกอบแบบ

6. พื้น ค.ส.ล. ผิวเรียบ และ ขีดมัน	
- การทำพื้น ค.ส.ล. ผิวเรียบและขีดมัน ให้ผู้รับจ้างกระทำพร้อมกันพร้อมกันกริดให้ได้ระดับตามความลาดเสียงตามที่กำหนดไว้ในแบบ ขณะที่พื้นคอนกรีตยังไม่แข็งตัวผิวจึงหมดอายุให้ทำการขีดผิวหน้าชั้นเนื้อ ด้วยการโรยผงซีเมนต์ทับหน้าให้ทั่ว แล้วขีดผิวหน้าด้วยขี้เถ้าหรือเหล็กจนผิวมันและเรียบสนิทโดยทั่วกัน	
- ส่วนพื้นผิวเรียบ ให้ขีดด้วยเกรียงไม้ธรรมดาให้เรียบเมื่อทำการขีดผิวมันหรือผิวเรียบแล้ว ประมาณ 24 ชม. ให้ทำการบ่มพื้นด้วยการใช้กระสอบชุบน้ำคลุมให้ทั่วพื้นหรือ ใช้ดินเหนียวกันขอบซึ่งน้ำไว้ การบ่มน้ำจะต้องทำอย่างน้อย 7 วัน	
7. งานโครงสร้างหลังคา และ วัสดุผนัง	
- ให้ทำการตรวจสอบโครงสร้างหลังคาของเดิมทั้งหมด หากส่วนไหนชำรุดเสียหายให้ทำการซ่อม โดยใช้ไม้ชนิด และขนาดเดียวกับไม้ของเดิม การลัดขึ้นไม้ ให้อยู่ในดุลยพินิจของผู้ควบคุมงาน นอกจากนี้ให้ทำการทาน้ำยาชักเงาเนื้อไม้ ชนิดใส อย่างน้อย 2 เทียว หลังจากติดตั้งโครงสร้างทั้งหมด	
- ไม้โครงสร้างทั้งหมด ทาน้ำยากันปลวกชนิดสีของเชลล์ไดรท์ (Shell Drite) หรือคุณภาพเทียบเท่า อย่างน้อย 2 เทียว ทาให้ทั่วทั้งชิ้นไม้	
- กระเบื้องมุงหลังคา และแปรับกระเบื้อง ให้ทำการเปลี่ยนใหม่ ตามแบบทั้งหมด ซึ่งวัสดุอุปกรณ์ประกอบการติดตั้ง และกรรมวิธีติดตั้งต้องเป็นไปตามมาตรฐานผู้ผลิต	
- ปูนทับสันกระเบื้องให้ใช้ปูนหนัก โดยภายในให้ใช้เหล็กไวสนิม เหล็กขึ้นที่ใช้ เหล็ก 9 มม.4 เส้น คล้องตัวกับตัวเหล็กอุกใช้ ขนาด 8 6 มม.ทุกระยะ 0.20 ม. ทดบกระเบื้อง ให้ใช้ปูนหนัก เสริมโครงสร้างหลัก โดยให้เสริมเหล็กขึ้น ขนาด 8 9 มม. 2 เส้น สุกใช้ขนาด 8 6 มม. ระยะ 0.20 ม.แล้วจากปูนหนัก ทาสี	
8. งานบันไดไม้ และราวบันได	
- ให้ทำการรื้อแบบบันได ลูกตั้ง ลูกนอน และราวบันไดทั้งหมดออก โดยทำการบันทึกตำแหน่งติดตั้งและรหัสขึ้นส่วนเดิมไว้อย่างครบถ้วน หลังจากทำการปรับระดับพื้นแต่ละชั้นเรียบร้อยแล้ว ให้จัดทำแบบก่อสร้าง SHOP DRAWING สำหรับระบะบันไดที่ใหม่กะสม และทำการคัดเลือกชิ้นส่วนบันไดที่มีความสมบูรณ์ แข็งแรง เพื่อนำมาลัดเบรคติดตั้งใหม่ และจัดหาชิ้นส่วนไม้ มีป็นไม้ ขนาด และชนิดเดียวกับไม้เดิม ติดตั้งเสริม ในรูปแบบเดิม	
9. งานวางระเบียบของหลักหล่อ	
- ให้ทำการขีดผิวหลักให้สะอาด ลอกสีเดิม และคว้านสนิมออกให้หมด ทาสีรองพื้นกันสนิม และสีน้ำมันทับหน้าตามแบบ	
10. งานโครงสร้างและฝ้าเพดาน	
- รื้อฝ้าเพดานบริเวณ ห้องน้ำ 1 และ ฝ้าเพดานไม้ดีที่บดลัดบริเวณเหนือระเบียบขึ้น 3 ออก และทำใหม่ตามแบบ	
- งานโครงสร้างฝ้าไม้ต้องผ่านการอบนํ้ายากันปลวกให้ทั่วทุกด้าน ฝั่งโจ้นแห้งแล้ว จึงนำมาประกอบโครงสร้างฝ้าเพดานได้	
- โครงสร้างฝ้าเพดานโลหะ ให้ทำตามกรรมวิธีของผู้ผลิต การโยงยึดจากโครงสร้าง ส่วนบน ต้องปรับระดับได้โดยสะดวกขนาดและระยะตามแบบ	
- วัสดุฝ้าเพดานไม้ต้องผ่านการอบนํ้ายาหรือทานํ้ายากันปลวกให้ทั่วทุกด้านฝั่งโจ้นแห้งแล้ว จึงนำมาใส่จนได้ตามขนาดที่กำหนดไว้	
- แผ่นยึดซีมบอร์ควางบนโครงสร้าง T - BAR ต้องเรียบตรงไม่บิดงอ	
11. งานประตู- หน้าต่าง	
- ชุดประตูหน้าต่างที่เป็นบานไม้ของเดิมที่บรระบุให้ใช้ตามเดิม ให้ทำการถอดตัวบานออกจากวงกบ และทำการปิดคลุมวงกบเพื่อป้องกันความเสียหายในขณะก่อสร้าง พร้อมทั้งจัดทำสัญลักษณ์แบบและรายการ แสดงตำแหน่งบานตามตำแหน่งเดิม เพื่อให้สามารถทำการติดตั้งกลับในตำแหน่งเดิมได้	
- การซ่อมแซมชุดประตู- หน้าต่างไม้ ให้ทำการถอดออกทั้งหมด ตามมาตรฐานงานสี และทำการซ่อมแซม ผิวหน้าไม้ ด้วยกรรมวิธีตามมาตรฐานการซ่อมแซมงานไม้	
- ทำการปรับแต่งขนาดบาน ติดตั้งอุปกรณ์ประกอบบานตามแบบการบูรณะ และรายการประกอบแบบ พร้อมทั้งจัดทำตัวบานตามแบบ	
- งานจัดทำตัวบานใหม่ ให้จัดทำตามรูปแบบที่ระบุในแบบการบูรณะ โดยให้ทำการคัดเลือกไม้ที่มีลักษณะใกล้เคียงของเดิมทั้งชนิดและลวดลาย ซึ่งต้องเป็นไม้ที่มีคุณสมบัติตามมาตรฐาน และทำการติดตั้ง พร้อมทั้งอุปกรณ์ประกอบบานตามแบบ และรายการ	
- การติดตั้งวงกบไม้ทุกครั้งก่อนนำไปติดตั้งให้พาดด้วยสีย้ำมันด้านข้างวงกบครึ่งหนึ่งตรงส่วนที่สัมผัส ค.ส.ล. กันการดูดซึมนํ้าเข้าไปในเนื้อไม้และกันยางไม้ให้ไหลออกมา เมื่อเปียกนํ้าฝน	

- การยึดไม้วงกบส่วนที่เป็นคอนกรีตโผล่จากผนัง ค.ส.ล. ได้รวมโดยการฝังทุกไม้แล้วจึงยึดกับวงกบเข้ากับทุกไม้ภายหลังด้วยตะปูเกลียวให้หัวตะปูเกลียว ผิวดูอยู่ในเนื้อไม้ - ด้านข้างและด้านบนของวงกบให้เข้ากับผนัง ค.ส.ล. ภายหลังการติดตั้งปรับ ระดับวงกบเรียบร้อยแล้ว เพื่อให้รอยต่อชนแบบสนิทและแข็งแรง	
12. งานองค์ประกอบตกแต่ง ภายในนอกที่ป็นชิ้นส่วนไม้	
- องค์ประกอบตกแต่ง ภายในนอกอาคารที่เป็นชิ้นส่วนไม้ ได้แก่ ไม้ฉลุลูกธนู ไม้บัวตกแต่ง ไม้ยัน ไม้ชายคา รวมถึงชิ้นส่วนไม้ ที่เป็นองค์ประกอบภายในนอกอาคารทั้งหมดให้ทำการตรวจสอบของผิวสัมผัสทั้งหมด หากส่วนไหนชำรุดเสียหาย ให้ทำการซ่อมแซมหรือจัดทำใหม่ทดแทน โดยชิ้นส่วนที่จัดทำขึ้นใหม่ต้องใช้ไม้ซึ่งมีคุณสมบัติตามมาตรฐาน และมีการกลึงขึ้นรูปตามรูปแบบเดิม ทำการติดตั้งและทาสี ตามมาตรฐาน	
13. งานคอนกรีตเสริมเหล็ก	
- รายละเอียดเกี่ยวกับงานคอนกรีตเสริมเหล็ก หากในแบบวิศวกรรมไม่ได้ระบุไว้เป็นอย่างอื่นในข้อกำหนด ให้ถือปฏิบัติตามมาตรฐานงานคอนกรีตเสริมเหล็กของวิศวกรรมสถานแห่งประเทศไทยฯ ทุกประการ - ปูนซีเมนต์ ต้องเป็นปูนที่อยู่ในสภาพดีไม่มีเสื่อมคุณภาพ ถ้าเป็นปูนซีเมนต์ควรมีที่กองเก็บที่ตีหอสมควรร ให้ป้องกันน้ำและความชื้นได้ การนำไปใช้ต้องห่มมวนปูนซีเมนต์ที่กองไว้ไม่ควรเก็บไว้นานเกิน 1 เดือน - ทหารจะต้องเป็นทรายน้ำจืดชนิดหยาบผสมและแข็งแรงแรง คละ พอเหมาะสะอาดปราศจากวัตถุสารอินทรีย์เจือปน - หินเบอร์ 1 สำหรับงานโครงสร้างบางจุดที่ขอทดแทน , หินเบอร์ 2 สำหรับงานพื้นโครงสร้างทั่วไป - ต้องเป็นหินย่อยที่แข็งแรงแรงไม่มีหินใหญ่เจือปนขนาดสัดส่วนพอเหมาะกับการใช้งานโดยคุณสมบัติของวิศวกร ก่อนใช้ต้องล้างให้สะอาดด้วยน้ำประป่าน้ำจะต้องเป็นน้ำที่ปราศจากน้ำมัน กรด ด่าง เกลือ และสารอินทรีย์เจือปนใส่สะอาด สามารถใช้ได้ - สารผสมอื่นๆ น้ำยากันซึมผสมคอนกรีต ให้ใช้ชนิดที่วิศวกรกำหนด และใช้ให้ถูกต้องตามวิธีของผู้ผลิต - ส่วนผสมคอนกรีต	
คอนกรีตหยาบใช้อัตราส่วน 1 : 3 : 5 น้ำในปริมาณที่จะใช้งานได้	
คอนกรีตทั่วไปใช้อัตราส่วน 1 : 2 : 4 ซีเมนต์/ทราย/หิน และน้ำโดยน้ำหนักหรือเทียบเท่ากับ ซีเมนต์ 1 ถุง	
ทราย 1 กระบะ	
หิน 1 กระบะ	
โดยใช้ปริมาณน้ำที่พอเหมาะ เพื่อให้ได้ส่วนผสมที่เป็นอย่างดี และมีความสามารถทำงานได้ที่เหมาะสมโดยมีผลการทดสอบค่ายุบตัวตามวิธี SLUMP TEST เกณฑ์กำหนดตามประเภทของงานนั้น	
13.1 การทดสอบกำลังคอนกรีต	
- ให้ใช้ตามกรรมวิธีตามมาตรฐานของวิศวกรรมสถานแห่งประเทศไทยทุกประการ	
13.2 การทำแบบหล่อคอนกรีต	
- แบบที่ได้อิงยึดแข็งแรงทุกด้าน ต้องใช้ไม้หนาประมาณ 2.5 ซม. แบบไม้ ต้องได้จาก ไม้เหลี่ยมได้ขนาดตามแบบ - ก่อนที่จะเทคอนกรีตลงในแบบใดๆ ต้องทำการยาแนวตามรู และรอยต่อของไม้เพื่อป้องกันไม่ให้รั่วซึมได้ - สำหรับแบบห้อง SLAB ผู้รับจ้างจะใช้แผ่นเหล็กแทนไม้ก็ได้ส่วนได้ทั้งด้านคอดินก่อนที่จะวางโครงเหล็กเสริมหรือตั้งไม้แบบให้ผู้รับจ้างก่อสร้างขุด 1 ขึ้นหรือเทคอนกรีตหยาบประมาณ 1" ความกว้างไม่น้อยกว่าความกว้างของ คานคอดินนั้นๆ และก่อนเทคอนกรีตต้องตรวจสอบไม้แบบที่นำมาประกอบต่อปราศจากเศษดินขี้เถ้า และฉีดน้ำทำความสะอาดภายในก่อนที่จะมีการเทคอนกรีต	
13.3 การถอดแบบหล่อคอนกรีต	
- แบบหล่อคอนกรีตเสริมเหล็ก เวลาถอดต้องได้รับอนุญาตและถอดค่อนนำผู้ควบคุมงานก่อสร้าง จะต้องระมัดระวังไม่ให้กระทบกระเทือนจนเกิดกาแตกร้าวได้ คอนกรีตต่างๆ เมื่อถอดออกแล้วต้องหากระสอบป่านคลุมรื้อหน้าให้เปียกชุ่มอยู่เสมออย่างน้อย 7 วัน	




ข้อกำหนดและรายละเอียดประกอบแบบ

– ผู้รับจ้างจะต้องเปิดเผยรายการถอดแบบที่ได้วางไว้ ดังนี้

ชนิดแบบหล่อ	ข้อกำหนดถอดแบบตั้งจากวันหล่อ	
	ปูน PORTLAND	ปูน SUPER
แบบประกอบสำเร็จตาม รายละเอียด	3	1
แบบประกอบด้วยส่วน รองรับพื้นคานและบันได	21	7

แบบเมื่อถอดแบบแล้ว ห้ามบรรทุกน้ำหนักส่วนที่ทดสอบกิริติ ก่อน 14 วัน

- เหล็กเสริมชนิดและขนาดข้อกำหนดอื่นๆ ให้ใช้ตามที่วิศวกรกำหนดไว้ในรูปแบบทุกประการ
- คุณภาพของเหล็กต้องอยู่ในสภาพที่ดีไม่เคยใช้งานมาก่อน ไม่มีรอยร้าวสนิมและเปื้อนน้ำมัน เป็นเหล็กที่ได้มาตรฐานอุตสาหกรรมแห่งประเทศไทย การทาบต่อเหล็ก ต้องทาบไม่น้อยกว่า 50 เท่าของเส้นผ่านศูนย์กลาง และที่ปลายเหล็กต้องงอออกทุกเส้นไม่น้อยกว่า 4 เท่าของเส้นผ่านศูนย์กลางนั้นๆ ในกรณีที่ทำเป็นตัวยึดเหล็ก โดยวิธีเชื่อมให้ปฏิบัติได้โดยต้องทำตามกรรมวิธีที่ถูกต้องและต้องมีการทดสอบการรับแรงดึงรอยต่อของวิธีนี้ด้วย
- การวางเหล็กเสริมต้องเป็นไปตามแบบที่กำหนดไว้ทุกประการ การผูกเหล็กต้องพันรอบไม่น้อยกว่า 2 รอบ (ผูกสามแหวง) ระยะคานกิริติหุ้มเหล็ก ต้องหุ้มด้วยลูกปูนไม่น้อยกว่า 1"

– เหล็กเสริมในคอนกรีตใช้เหล็ก บลส , บลทพ, BS, GSS, TPS (เหล็กกลมใช้ SR 24 เหล็กข้ออ้อย SD 30)

14. งานโลหะและเหล็กรูปพรรณ

- เหล็กรูปพรรณทั้งหมดยกเว้นชนิดที่มีคุณสมบัติต้องอ้างมาตรฐานผลิตภัณฑ์ อุตสาหกรรมที่ มอก.1227-2537 หรือ มอก.1228-2549 หรือ ASTM หรือ AISI ที่เหมาะสม
- การเก็บเหล็กรูปพรรณทั้งที่ประกอบแล้วและยังไม่ได้ประกอบ จะต้องเก็บไว้บนยกพื้นเหนือพื้นดิน จะต้องรักษาเหล็กอย่าให้เกิดสนิม
- การก่อสร้างให้เป็นไปตามที่ระบุในแบบทุกประการ
- การเจาะหรือตัดหรือหละหลุมให้เป็นรู ต้องกระทำห่างจากกับผิวของเหล็ก และห้ามขยายรูด้วยความร้อนเป็นอันขาด ในกรณีที่เป็เหล็กรูปพรรณซึ่งติดต่อกับคาน ค.ส.ล. จะต้องเจาะรูไว้ให้เหล็กเสริมในคานคอนกรีตสามารถลอดได้ สลักปูจะต้องเรียบรอยปราศจากรอยขาดหรือแนวร่อง ร่องซึ่งคมและยื่นเล็กน้อย อันเกิดจากการเจาะด้วยสว่าน ให้ขจัดออกให้หมดด้วยเครื่องมือ โดยลบมุม 2 มม. นอกจากรูสลักเกลียวจะต้องเสริมเหล็ก ซึ่งมีความหนาไม่น้อยกว่าความหนาขององค์อาคารที่เสริมนั้น รูหรือช่องเปิดภายในช่องแวนจะต้องเท่ากับช่องเปิดขององค์อาคารที่เสริม
- การประกอบและการติดตั้ง รายละเอียดให้เป็นไปตาม มาตรฐานคำหรับเหล็กรูปพรรณ ของสมาคมวิศวกรรรมสถานแห่งประเทศไทย ทุกประการ
- ค้ำยันเหล็กทุกแห่ง ต้องปัดด้วยรอยเชื่อม รอยต่อ รูเจาะก่อนแล้วทาสีกันสนิม (RED LEAD OXIDE) สองรอบ ทูกระบายทุกจุดก่อนประกอบด้วยไม้
- ห้ามเจาะนอตตะลุไม้

15. งานกันซึม

- นำยาสมในคอนกรีตกันซึมและรับแรงดันของน้ำ ในส่วนของโครงสร้างหรือ TOPPING ที่ระบุในแบบหรือตามคำสั่งของผู้ควบคุมงาน จะต้องผสมน้ำยากันซึมในคอนกรีตหรือปูนทรายในอัตราส่วนตามมาตรฐานผลิตภัณฑ์ของผู้ผลิต (ในกรณีใช้คอนกรีตโครงสร้างนั้นผสมน้ำยากันซึมเพื่อป้องกันการก่อตัวแล้วไม่ต้องผสมน้ำยากันซึม)

น้ำยากันซึมให้ใช้

COLEMANOID NO.1	ของ	UNION ASSOCIATES	หรือ
PLASTO CRETE-N "SIKA"	ของ	LOUIS T. LEONOWENS	หรือ
FEBPROOF RMC. "FEB"	ของ	PAL N. CHARTER	

- ระบบกันซึม สำหรับพื้นคอนกรีตที่ติดกับผิวดิน ให้ปัดด้วยแผ่น PLYETHELENE FILM หรือ WATERPROOF MEMBRANE ก่อนเทพื้นคอนกรีตเสริมเหล็ก
- ส่วนที่ต้องทำระบบกันซึมข้างต้น คอนกรีตโครงสร้างจะต้องผสมน้ำยากันซึมหรือคอนกรีตหรือรอยต่อระหว่างพื้นกับผนัง หรือส่วนอื่นจะต้องได้

WATERSTOP ตามคำแนะนำของผู้ควบคุมงาน

16. กรรมวิธีการซ่อมเสริมไม้

16.1 ไม้ที่ไม่ใช่โครงสร้าง แต่มีได้งานศิลปกรรมปราณีต

- การซ่อมแซมไม้เก่า ซึ่งเสียหายไม่เกิน 20 % ให้ตัดส่วนที่เสียหาย เสริมด้วยไม้ชนิดเดียวกันให้พอดีกับส่วนที่ตัดออกในลักษณะ INLAY ด้วยกรรมวิธีที่เป็นมาตรฐานของช่างไม้คือยึดแน่นเรียบสนิท
- การซ่อมแซมไม้ท่อนยาวที่เสียหายไม่เกิน 50 % ให้ตัดส่วนที่เสียหายออกทั้งหมดเป็นปากกลามบาก และทาบเสริมด้วยไม้ชนิดเดียวกันยึดด้วยเดือยไม้หรือประกับด้วยเหล็กแผ่นไร้สนิมยึดด้วย BOLTS เหล็กไร้สนิมตามกรรมวิธีที่ผู้รับจ้างเสนออนุมัติ

16.2 การซ่อมแซมไม้ที่มีงานศิลปกรรมปราณีต นอกจากการทากันปลวก และ ทาน้ำยรักษาเนื้อไม้ ห้ามมิให้ผู้รับจ้างซ่อมแซมงานไม้ที่มีงานศิลปกรรมปราณีต ยกเว้นระบุเป็นอย่างอื่น แต่ให้เสนอขออนุมัติเทคนิคการเสริมความมั่นคงก่อนดำเนินการ

16.3 ห้ามดัดคานปูโดยตรงบนไม้เก่า แต่ให้นำด้วยสว่านทุกครั้ง

16.4 ไม้โครงสร้าง เช่น คาน, รอด, ราง, ช่อ, จันทัน, อะเส, แป ฯลฯ

- ห้ามมิให้เหลาะไม้ และหากจำเป็นต้องมีการตัดต่อ ห้ามต่อในจุดที่เสียกำลังและต้องประกบกับเหล็กเสริม
- ไม้ที่นำมาต่อกับไม้เดิม ต้องเป็นไม้เก่า มีอายุ สภาพดี แข็งแรง ไม่ผุผิมและป็นชนิดเดียวกับไม้เดิม

17. งานทาสี

- สีที่ใช้และสีรองพื้น จะต้องปฏิบัติตามคำแนะนำของบริษัทผู้ผลิตโดยเคร่งครัด หรือให้ดำเนินการ โดยบริษัทผู้ผลิต หรือภายใต้การแนะนำและตรวจสอบของช่างชำนาญงาน จากบริษัทผู้ผลิตและให้แจ้งปริมาณการใช้สีผลิตภัณฑ์พร้อมทั้งใบรับประกันคุณภาพสี จากบริษัทผู้ผลิตที่ใช้ในงานไม่ต่ำกว่า 5 ปี

17.1 ข้อปฏิบัติในงานทาสี

- พื้นผิวที่จะทาสีจะต้องแห้งสนิทก่อนการทาสีเป็นระยะเวลาประมาณ 15 วันขึ้นไป
- การทาสีโดยทั่วไป ต้องทาสีจริงอย่างน้อย 3 รอบ การทาสีแต่ละครั้งจะต้องรอให้สีเดิมแห้งก่อน
- การฉีผิวที่เคยทาสีแล้ว หากสีเก่าอยู่ในสภาพชำรุดมาก ให้ขัดสีเก่าออกเสียก่อน

17.2 ประเภทของสี

- รายละเอียดของชนิดและความอ่อน ความแก่ของสี สถาปนิกจะเป็นผู้กำหนดให้โดยผู้รับจ้างจะต้องจัดหาผลิตภัณฑ์สีที่กำหนดมาให้
- สีพาสติก ใช้ทาบนผิว ภายนอก ก่อนอุด คอนกรีตบล็อก กระเบื้องซีเมนต์โยหิน คอนกรีตเปลือย
- สีน้ำมัน ใช้ทาบนผิวไม้ทั่วไป (ยกเว้นส่วนที่จะต้องทาสีเคลือบ วานิช ฯลฯ) และโลหะต่างๆ
- สีกันสนิม ใช้ทาสีสุดท้ายเป็นเหล็ก
- แลคเกอร์ วานิช ฯลฯ ใช้ทาสีไม้ภายในอาคาร และส่วนที่ต้องการให้เห็นตามธรรมชาติของเนื้อไม้
- สีอื่นๆ ใช้ตามที่ระบุไว้ในพิเศษที่ในแบบกำหนดไว้

18. งานระบบสุขาภิบาล

- ระบบระบายน้ำของอาคาร บริเวณที่โล่งที่น้ำฝนเข้าให้ทำความลาดเอียงตามชนิดของพื้นนั้นๆ ลงไปหาทางระบายน้ำ ที่เตรียมไว้หรือทางระบายน้ำสาธารณะ ท่อระบายน้ำให้ใช้ท่อ พีวีซี ผังดินความลาดเอียง 1 : 200 ไหลไปลงทางระบายน้ำสาธารณะ และให้มีข้อ ค.ส.ล. มาตรวจฐานท้องลาดตามตำแหน่งที่ระบุไว้ในแบบ หรือตามความเหมาะสมของสถานที่ก่อสร้าง
- ชนิดของท่อ ท่อ พีวีซี CLASS 8.5 ขนาดตามแบบ ของ SGG หรือเทียบเท่า โดยใช้ให้ถูกต้องตามลักษณะงาน
- ให้ผู้รับจ้างจัดทำรูปแบบการประกอบติดตั้งระบบสุขาภิบาล ท่อน้ำทิ้งและน้ำเสีย ให้วิศวกร/ผู้ควบคุมงานของผู้จ้างตรวจเห็นชอบก่อนดำเนินการ
- ให้ผู้รับจ้างจัดทำรูปแบบการประกอบติดตั้งระบบสุขาภิบาล ท่อน้ำทิ้งและน้ำเสีย ให้วิศวกร/ผู้ควบคุมงานของผู้จ้างตรวจเห็นชอบก่อนดำเนินการ
- งานเดินท่อ และการติดตั้งอุปกรณ์ ตามรายละเอียดที่ระบุในแบบงานระบบประปา-สุขาภิบาล และให้เป็นไปตามข้อกำหนดของกฎกระทรวงประกอบครหลวง



กองควบคุมและตรวจสอบอาคาร
สำนักบริหารงานก่อสร้างและวิจัย

สำนักงานทรัพย์สินพระมหากษัตริย์

ข้อกำหนดและรายละเอียดประกอบแบบ

19. งานระบบไฟฟ้าและแสงสว่าง

- ให้ผู้รับจ้างจัดทำ Shop Drawing รูปแบบการประกอบติดตั้งระบบไฟฟ้าแสงสว่าง ให้วิศวกร/ผู้ควบคุมงานของผู้ว่าจ้างตรวจเห็นชอบก่อนดำเนินการ
- การติดตั้งสายไฟติดตั้งแบบดินหรือสาย ใต้ดินไปตามมาตรฐาน วสท. และการไฟฟ้านครหลวงหรือการไฟฟ้าท้องถิ่น
- สายไฟฟ้าต้องเป็นไปตามมาตรฐานการไฟฟ้านครหลวง/ภูมิภาค และมาตรฐานผลิตภัณฑ์อุตสาหกรรม มอก.11-2553 และอ้างอิงมาตรฐาน IEC 60227

ยี่ห้อ Thai yozaki, Phelps dodge หรือเทียบเท่า

- การติดตั้งทางไฟฟ้าทั้งหมด ให้ปฏิบัติตามมาตรฐานการติดตั้งทางไฟฟ้าสำหรับประเทศไทย พ.ศ.2564
- ตำแหน่งดวงโคมไฟฟ้า อาจมีการปรับเปลี่ยนได้ตามความเหมาะสมตามสถานที่ติดตั้งจริง
- ระบบสายไฟที่เดินสายไฟในท่อ EMT,IMC,WRE WAY หรือเดินฝังท่อใต้ดิน และการต่อสายให้ปฏิบัติตามมาตรฐานหรือข้อเสนอแนะของการไฟฟ้านครหลวง/ภูมิภาค
- เปลี่ยนหลอดไฟใหม่เป็นระบบ LED พร้อมสวิทช์เปิด-ปิด ตามแบบ

20. การป้องกันปลวกระหว่างการก่อสร้าง

- ให้ผู้รับจ้างทำกรรมวิธีป้องกันปลวกสำหรับอาคารที่อยู่ในระหว่างก่อสร้างโดยนํายาป้องกันปลวก ทำตามวิธีของผลิตภัณฑ์

21. การส่งมอบงาน

- ผู้รับจ้างต้องจัดทำแบบแสดงการก่อสร้างตามที่เป็นอย่างจริง (AS-BUILT DRAWING) ด้วยขนาดและมาตราส่วนเดียวกันกับแบบก่อสร้าง ซึ่งได้จากการรวบรวมจากงานที่กำหนดให้จัดทำแบบแสดงรายละเอียดการติดตั้งวัสดุ อุปกรณ์ตามที่เป็นอย่างจริง หรือในงานที่มีการแก้ไขเปลี่ยนแปลงไปจากแบบก่อสร้างเดิม ทั้งนี้ ให้ทำทุกระยะของงาน และรวบรวมรายละเอียดสเปค แคตตาล็อกทั้งหมดของวัสดุอุปกรณ์ต่างๆ ทุกระบบเสนอให้วิศวกรที่ปรึกษาและผู้ออกแบบตรวจสอบอนุมัติ เพื่อมอบให้กับผู้ว่าจ้าง จำนวน 3 ชุด ให้ทันการส่งมอบงานงวดสุดท้าย
- ผู้รับจ้างต้องจัดทำรายงานการซ่อมแซมอาคาร หรือมหาดไทยแยกตามหมวดงาน และเอกสารการขออนุมัติต่างๆ เสนอให้วิศวกรที่ปรึกษาและผู้ออกแบบตรวจสอบอนุมัติ เพื่อมอบให้กับผู้ว่าจ้าง จำนวน 3 ชุด ให้ทันการส่งมอบงานงวดสุดท้าย
- กฎหมายและแม่กฎหมาย ผู้รับจ้างจะต้องส่งมอบกฎหมายและแม่กฎหมายให้กับผู้ว่าจ้างทั้งหมดทันทีเมื่อผู้ว่าจ้างได้รับมอบงานแล้ว อนึ่งในระหว่างที่ยังมิได้ทำการรับมอบงาน ลูกกฎหมายเหล่านี้จะตกอยู่ในความดูแลรักษาของผู้รับจ้างอย่างดี และห้ามจำหน่ายลูกกฎหมายเหล่านี้โดยเด็ดขาด หากผู้รับจ้างทำลูกกฎหมายหาย ผู้รับจ้างจะต้องเปลี่ยนกฎหมายชุดนั้นใหม่ และจะคิดเงินเพิ่มอีกไม่ได้
- การตกแต่งบริเวณ ผู้รับจ้างจะต้องกลบเกลี่ยพื้นดินให้เรียบร้อย หรือตามที่กำหนดไว้ เศษวัสดุก่อสร้างต่างๆ เช่น เศษอิฐ ไม้ ปูน ทราย เป็นต้น จะต้องขนย้ายไปให้พ้นบริเวณภายใน 7 วันนับตั้งแต่วันที่ผู้ว่าจ้างได้ตรวจสอบรับงานงวดสุดท้ายเรียบร้อยแล้ว
- เอกสารต่างๆ ที่เกี่ยวข้องกับการใช้ และบำรุงรักษาสิ่งก่อสร้างนี้ เช่น คู่มือการใช้อุปกรณ์ต่างๆ ต้องส่งมอบให้กับผู้ว่าจ้างเมื่อทำการส่งมอบงาน
- การทำความสะอาดสถานที่ ผู้รับจ้างต้องทำความสะอาดสถานที่ให้เรียบร้อย และผู้ว่าจ้างสามารถใช้งานได้ทันทีที่ตรวจรับและส่งมอบงาน

หมายเหตุ : 1. หากรูปแบบ ข้อความ งานด้านสถาปัตยกรรม งานด้านโครงสร้าง และงานระบบ ขัดแย้งกัน ให้ผู้รับจ้างนำแบบมาหารือกับผู้ออกแบบงานนั้นๆ ก่อน

2. กรณีที่แบบ ข้อความ หรือรายการ ที่ไม่ได้กำหนด หรือแสดงรายละเอียดไว้ หากเป็นงานด้านเทคนิค ซึ่งต้องมีการก่อสร้าง ผู้รับจ้างจะต้องจัดหาและดำเนินการให้เป็นไปตามหลักการก่อสร้าง โดยไม่คิดค่าใช้จ่ายเพิ่มเติม



กองควบคุมและตรวจสอบอาคาร
สำหรับบริหารงานก่อสร้างและวิจัย
สำนักงานทรัพย์สินพระมหากษัตริย์
(จ.นนทบุรี) ถนนพหลโยธิน เขตจตุจักร กรุงเทพฯ 10700

ผู้แทนอาคาร
นางสาวพลา สันติพงษ์ สุวัณ

รองผู้แทนอาคาร
พันตำรวจเอก อรรถวุฒิ วัฒนรัตน์

รองผู้แทนอาคาร
พณณ ทรัพย์ สอนทรัพย์

รองผู้แทนอาคาร
นายสุวิทย์ สันติพงษ์

ผู้ช่วยผู้แทนอาคาร
นายสุวิทย์ บุญดี

วิศวกรฝ่ายบริหารงานก่อสร้างและวิจัย
นายสุวิทย์ สันติพงษ์ ฐิตะกุล

วิศวกรควบคุมและตรวจสอบอาคาร
นายวิวัฒน์ นกโศก

วิศวกรควบคุมและตรวจสอบอาคาร
นายวิวัฒน์ นกโศก

สถาปนิก
นางสาวณิชา สุวรรณ ๓-๓๖๒๐

วิศวกรโยธา
นายอรรถวุฒิ วัฒนรัตน์ ๓๖๒๐

วิศวกรไฟฟ้า

วิศวกรระบบ

ประกอบแบบ

รายละเอียดการแก้ไขแบบ

ครั้งที่ ๑ ๒ ๓ ๔

วันที่ ๑ ๒ ๓ ๔

NOTE

ไว้สำหรับตรวจสอบและพิจารณาการแก้ไขแบบ
แบบแปลนที่แก้ไขแล้วจะต้องเป็นไปตามหลักการและ
ได้หรือไม่โดยผู้รับจ้าง หรือผู้ควบคุมงาน/ผู้ควบคุมงาน
หรือผู้ควบคุมงาน/ผู้ควบคุมงาน/ผู้ควบคุมงาน

โดยอาคาร :

งานปรับปรุงซ่อมแซมอาคาร 3 ชั้น
หมายเลข 204-206/255,769-771

ผู้รับจ้าง :

สำนักงานการก่อสร้างและวิจัย

เอกสาร :

ข้อกำหนดและรายละเอียดประกอบแบบ

5/5

วันที่ 21/4/2566

Total NA 6

ปร.ตรวจสอบแล้ว

รายการปรับปรุงซ่อมแซม

+ งานรื้อถอน +

1. งานรื้อถอนบริเวณพื้นที่ 1

- 1.1 รื้อถอนห้องน้ำ 1 เพื่อเตรียมการสำหรับงานเสริมฐานรากอาคารบริเวณผนังโดยรอบ และรื้อซ่อมแซมห้องน้ำ หลังการดำเนินการเสริมฐานรากอาคารแล้วเสร็จ โดยกับประตู (๑๕) และ (๑๖) ไว้ใช้งานภายหลัง
- 1.2 รื้อถอนห้องน้ำ 2 (ส่วนต่อเติม) รื้อวัสดุปูพื้น ผนังกันห้อง และสุขภัณฑ์ทั้งหมดออก (ตามแบบ)
- 1.3 รื้อถอนประตู (๑๑) และฝ้าเพดาน ห้อง 103 ออก
- 1.4 รื้อถอนบันไดไม้ 1 โดยให้ทำการรื้อถอนบันไดจนถึงฐานพัก เพื่อดำเนินการงานเสริมฐานรากอาคารเมื่อดำเนินการแล้วเสร็จ ให้บันไดไม้ดังกล่าว กลับมาติดตั้งกลับสู่สภาพเดิมเสริมความแข็งแรง ท่อ
- 1.5 รื้อถอนบันไดไม้ 2 โดยให้ทำการรื้อถอนบันไดจนถึงฐานพัก เพื่อดำเนินการงานเสริมฐานรากอาคารเมื่อดำเนินการแล้วเสร็จ ให้บันไดไม้ดังกล่าว กลับมาติดตั้งกลับสู่สภาพเดิมเสริมความแข็งแรง ท่อ
- 1.6 รื้อถอนประตู (๑๑) และสกัดผนังสูง 2.45 ม. ออก
- 1.7 รื้อถอนประตู (๑๒, ๑๓) และ (๑๔) โดยให้ทำการรื้อเฉพาะชุดประตูอลูมิเนียมลูกฟักกระจกใสออก และเก็บบานประตูเหล็กกันลื่นด้านนอกไว้สำหรับใช้งานต่อ
- 1.8 รื้อถอนประตู (๑๗, ๑๘) และ (๑๙) และชุดป้ายชื่อร้านอลูมิเนียมออก

2. งานรื้อถอนบริเวณพื้นที่ 2

- 2.1 งานรื้อถอนหน้าต่าง (W1) เฉพาะส่วนที่เป็นบานอลูมิเนียมออก และทำการปรับปรุงใหม่ตามแบบ
- 2.2 รื้อถอนพื้นไม้บริเวณห้อง 202 บางส่วน เพื่อทำการปรับระดับตลับรับพื้นใหม่ให้ได้อัตราและน้ำหนักเดิมกลับมามีความแข็งแรง

3. งานรื้อถอนบริเวณพื้นที่ 3

- 3.1 งานรื้อถอนหน้าต่างบานพื้นเปิดคู่ บริเวณแผงชุด (W4) บางส่วน , บริเวณ (W5) และ (W6) ทั้งหมด โดยเก็บบานกรอบเดิมไว้ และปรับปรุงลูกฟักบานเกล็ดไม้ใหม่ตามแบบ และนำกลับมาติดตั้งตามเดิม
- 3.2 งานรื้อถอนฝ้าเพดานที่ติดตั้งผิดที่บนเพดานเดิม ทำการปรับปรุง และนำกลับมาติดตั้งใหม่แบบเดิม รื้อวาง ระบายตามแบบ

4. งานรื้อถอน หลังคาและส่วนประกอบอื่นๆ

- 4.1 วัสดุบุหลังคา และแป้นไม้เดิม ให้ทำการรื้อถอนออกทั้งหมด
- 4.2 เสาตัวมัดให้รื้อถอนของเดิมออกทั้งหมด และทำใหม่ด้วยวิธีการถอดพิมพ์
- 4.3 งานรื้อถอนกันสาดรอบอาคารออก

+ งานปรับปรุงอาคาร +

1. งานปรับปรุงบริเวณพื้นที่ 1

- 1.1 งานเสริมฐานรากเพื่อชะลอการทรุดตัว และกรุวัสดุปูพื้นใหม่ทดแทนของเดิม
- 1.1.1 สกัดเปิดพื้น ขุดดิน เพื่อดำเนินการงานเสริมฐานรากอาคารด้วยเสาเข็มยาวเพื่อชะลอการทรุดตัว โดยการติดตั้งเสาเข็มโดยใช้เครื่องมือไฮดรอลิก จากนั้นทำการถ่ายน้ำหนักของอาคารลงเสาเข็มที่เสริม ควรติดตั้งเสาเข็มเสริมตลอดแนวฐานรากเมื่อก่ออาคาร (ตามแนวทางของรายงานการสำรวจตรวจสอบปี 2558) และเมื่อดำเนินการแล้วเสร็จให้ซ่อมแซมพื้นที่ที่สกัดออกให้เรียบร้อย และกรุด้วยวัสดุปูพื้นตามแบบสถาปัตย์กรรม

1.2 งานโครงสร้างคาน-พื้น ค.ส.ล. บริเวณห้อง 102 , 103 และงานพื้นทางเดินหลัง

- 1.2.1 เสาคาน-พื้น ค.ส.ล. ระบายเสียงตามแบบขยายโครงสร้าง และกรุวัสดุปูพื้นตามแบบและรายการ
- 1.2.2 เทพื้น ค.ส.ล. บริเวณทางเดินหลัง ระบายเสียงตามแบบขยายโครงสร้าง และกรุวัสดุปูพื้นตามแบบและรายการ

1.3 งานบันได

- 1.3.1 ให้ทำการปรับจำนวนชั้นบันได ของบันไดไม้ 2 เดิม ตามระดับพื้นที่ทำการปรับใหม่
- 1.3.2 บันไดไม้ 1 (เดิม) นำกลับมาติดตั้งใหม่ โดยให้ทำการตรวจสอบสภาพความแข็งแรงของไม้ก่อน หากพบว่าชำรุดให้ทำการซ่อมแซมเสริมความแข็งแรง ขุดลอกสีเดิมออก ขูดไปพร้อมสก และขัดแต่งผิวไม้ให้เรียบร้อย ทาสี ย้อมไม้ชนิดสีเงาของ TOA หรือเทียบเท่า เจดสีระบุภายหลัง
- 1.3.3 บันไดไม้ 2 (เดิม) นำกลับมาติดตั้งใหม่ โดยให้ทำการตรวจสอบสภาพความแข็งแรงของไม้ก่อน หากพบว่าชำรุดให้ทำการซ่อมแซมเสริมความแข็งแรง ขุดลอกสีเดิมออก ขูดไปพร้อมสก และขัดแต่งผิวไม้ให้เรียบร้อย ทาสี ย้อมไม้ชนิดสีเงาของ TOA หรือเทียบเท่า เจดสีระบุภายหลัง

1.4 งานซ่อมแซมห้องน้ำ 1

- 1.4.1 เทพื้น ค.ส.ล. ใหม่ (ดูแบบขยายโครงสร้าง)
- 1.4.2 กระเบื้องปูพื้นเซรามิก ขนาด 12"x12" ชนิดกันลื่น ของ COTTO หรือเทียบเท่า เจดสีระบุภายหลัง
- 1.4.3 กระเบื้องปูผนังเซรามิก ขนาด 12"x12" ของ COTTO หรือเทียบเท่า เจดสีระบุภายหลัง
- 1.4.4 สุขภัณฑ์ในห้องน้ำ 1 ใช้ของใหม่ทั้งหมด (ตามแบบ)
- 1.4.5 ฝ้าเพดานโครงคาน T-BAR กรุแผ่นยิปซัมบอร์ด ขนาด 60x60 ซม. ชนิดทนชื้น SGO หรือเทียบเท่า
- 1.4.6 ติดตั้งโคมไฟส่องสว่าง โคมถาดนัลไลท์ PANEL LED 9W จำนวน 1 ดวง และสวิตช์เปิด-ปิด 1 ทาง สูงจากพื้น 1.20 ม. ตำแหน่ง ตามที่ระบุในแบบ โดยสายไฟกำหนดให้เดินในท่อร้อยสาย

1.5 งานก่อผนังปิดช่องประตูเดิม และเจาะช่องเปิดใหม่ บริเวณห้อง 103

- 1.5.1 ห้อง 103 ก่ออิฐฉาบปูนปิดช่องประตูเดิมโดยก่อเป็นผนังก่ออิฐ 2 ชั้นเท่าความหนาผนังเดิม ตามแบบแปลน ฉาบเรียบ ทาสีตามรายการประกอบแบบ
- 1.5.2 เจาะช่องเปิดที่ผนังด้านข้างห้อง 103 ขนาดกว้าง 0.90 ม. สูง 2.00 ม. (ตามแบบ)
- 1.6 งานก่อผนังช่อง SHAFT ใหม่
- 1.6.1 ผนังช่อง SHAFT ก่ออิฐใหม่ตามแบบแปลน ฉาบเรียบทาสีตามรายการประกอบแบบ พร้อมฉนวนระบบท่อประปา-สุขาภิบาลใหม่เชื่อมกับสุขภัณฑ์เดิม บริเวณด้านหลังห้อง 102 (ตามแบบ)

1.7 งานประตู ขึ้น 1

- 1.7.1 ประตูเหล็กกันลื่น (๑๒, ๑๓) และ (๑๔) ของเดิม ทาสีตามรายการประกอบแบบและรายการ
- 1.7.2 ประตูเหล็กกันลื่น (๑๑, ๑๖, ๑๗) และ (๑๘) ของใหม่ ระบายเสียงตามแบบและรายการ
- 1.8 งานผนังภายในและบัวเชิงผนัง
- 1.8.1 ผนังก่ออิฐฉาบปูนผนังของเดิม ซ่อมแซมส่วนที่เสียหาย ฉาบปูนใหม่ ทาสีของพื้น TOA EXTRANET PRIMER และทาสีทับหน้าด้วยสีอะครีลิก TOA EXTRASHELD ชนิดเอนิออน หรือเทียบเท่า เจดสีระบุภายหลัง (ภายใน)

2. งานปรับปรุงบริเวณพื้นที่ 2

- 2.1 งานโครงสร้างไม้ และพื้นไม้บางส่วน ห้อง 202
- 2.1.1 ให้ทำการรื้อพื้นไม้กระดาน คาน ๒๖ บริเวณห้อง 202 ตามแบบตามแบบ เพื่อทำการตรวจสอบสภาพความแข็งแรง โดยยึดพื้นไม้กระดานที่มีสภาพดี แข็ง ไม่ผุกร่อน หากไม้ชื้นเกินไปไม่สมควรซ่อมแซมได้ให้ตัดพื้นไม้กระดานที่เป็นไม้ ชนดี อดตาย และขนาดใกล้เคียงกับของเดิมมาติดตั้งร่วมกัน และทำการดัดสนับยาชักฐานไม้ใหม่

2.2 งานหน้าต่าง ขึ้น 2

- 2.2.1 หน้าต่าง (W1) ของเดิม ปรับปรุงที่บานชุดบนใหม่ โดยย้ายอิฐปูนจากหน้าต่าง (W2) ตามแบบและรายการ
- 2.2.2 หน้าต่าง (W2, W3) และ (W4) ของเดิม ปรับปรุงและเปลี่ยนชุดบานใหม่ ตามแบบและรายการ

3. งานปรับปรุงบริเวณพื้นที่ 3

3.1 งานหน้าต่าง ขึ้น 3

- 3.1.1 หน้าต่าง (W5, W6, W7) และ (W8) ของเดิม ปรับปรุงใหม่ ตามแบบและรายการ

3.2 งานผนังกันหน้าต่าง ขึ้น 3 (บริเวณระเบียง)

- 3.2.1 ผนังกัน (W9) เปลี่ยนหน้าต่างบานทึบบางส่วนซ่อมแซม ให้เป็นลูกฟักบานเกล็ดไม้ โดยใช้บานกรอบเดิม ปรับปรุงและเปลี่ยนชุดบานใหม่ตามที่ระบุในแบบและรายการ
- 3.2.2 ผนังกัน (W10) เปลี่ยนหน้าต่างบานทึบให้เป็นลูกฟักบานเกล็ดไม้ โดยใช้บานกรอบเดิม ปรับปรุงและเปลี่ยนชุดบานใหม่ตามที่ระบุในแบบและรายการ
- 3.2.3 ผนังกัน (W11) เปลี่ยนหน้าต่างบานทึบให้เป็นลูกฟักบานเกล็ดไม้ โดยใช้บานกรอบเดิม ปรับปรุงและเปลี่ยนชุดบานใหม่ตามที่ระบุในแบบและรายการ
- 3.2.4 ลูกกรงเหล็กหล่อ , ลายฉลุไม้ทองสอง , ลายฉลุไม้ทองระเบียง , กระดาษลายนกยูงกรอบไม้ ปรับปรุงใหม่ตามที่ระบุในแบบและรายการ

3.3 งานพื้นไม้ระเบียง

- 3.3.1 พื้นไม้ระเบียงเดิม ซ่อมแซมไม้ที่ชำรุดและซ่อมแซมไม้ที่ขึ้นพื้น นำพื้นไม้เดิมกลับมาติดตั้ง และปรับปรุงใหม่ตามแบบและรายการ
- 3.4 งานฝ้าเพดานไม้ไผ่พื้นระเบียง ขึ้น 3
- 3.4.1 ฝ้าเพดานไม้ไผ่ที่ชำรุดของเดิม รื้อถอนออกซ่อมแซมส่วนที่เสียหาย และนำกลับมาติดตั้งใหม่แบบเดิม รื้อวาง และปรับปรุงใหม่ตามแบบและรายการ

ปร.ตรวจสอบแล้ว



กองการควบคุมและตรวจสอบอาคาร
ส่วนบริหารงานก่อสร้างและวัสดุ
สำนักงานทรัพย์สินพระมหากษัตริย์
(17 หมู่ ถนนวิภาวดี ๒๕๖ ถนน ๓๐๐๐)


รายการปรับปรุงซ่อมแซม

4. งานปรับปรุงบริเวณ หลังคาและกันสาด

4.1 งานหน้าต่าง ขึ้นหลังคา  ของเดิม ปรับปรุงใหม่ ตามที่ระบุในแบบและรายการ

4.2 งานหลังคา และฝ้าชายคา

4.2.1 ตรวจสอบสภาพความเสียหายและชำรุดของโครงหลังคาไม้ รวมไปถึงอุปกรณ์บนหลังคา ซ่อมเสริมไม่ให้เสียหาย

ด้วยไม้เนื้อแข็งตามขนาดไม้เดิม และทาสีกันน้ำกันปลวก รายละเอียดตามแบบและรายการ

4.2.2 คิดตั้งระบบ และกระเบื้องหลังคา ตามที่ระบุในแบบและรายการ

4.2.3 งานปูเป็น ครอบข้างเปิดหัวหลังคา ในการซ่อมแซมส่วนที่ชำรุดหรือต้องขึ้นใหม่ ให้ข้างอิงจากรูปแบบ

ของประกอบอาคารที่มีอยู่เดิมเป็นหลัก รายละเอียดวิธีการตามที่ระบุในรายการ

4.2.4 ฝ้าชายคา ซ่อมแซมฝ้าเพดาน ไม้ที่หักหรือชำรุดในส่วนที่เสียหายด้วยไม้เนื้อแข็งตามขนาดไม้เดิม

ทาสีอะครีลิคสำหรับงานไม้วอร์วองพื้น ของ TOA TIMBERSHIELD หรือเทียบเท่า เจดสีระบุภายหลัง

4.3 งานกันสาดครอบอาคาร

4.3.1 กันสาดของใหม่ โครงไม้เนื้อแข็ง ทาสีอะครีลิคสำหรับงานไม้วอร์วองพื้น ของ TOA TIMBERSHIELD หรือเทียบเท่า

เจดสีระบุภายหลัง ขนาดและรูปแบบ ตามที่ระบุในแบบและรายการ

4.3.2 หลังคา กันสาด ครอบกระเบื้องลอนเหล็ก ระบบทำระบบและอุปกรณ์มาตรฐานผู้ผลิต

5. งานผนังภายนอก และองค์ประกอบอื่นๆ ภายนอกอาคาร

5.1 ผนังภายนอกอาคาร

5.1.1 ผนังก่ออิฐฉาบปูนผนังของเดิม ให้ฉาบปูนฉาบผิวเฉพาะส่วนที่เสียหายออก ซ่อมแซมด้วยการฉาบปูนผนัง

ทาสีรองพื้น TOA EXTRAWET PRIMER และทาสีทับหน้าด้วยสีอะครีลิค TOA EXTRASHIELD ชนิดเนื้อเนียน

หรือเทียบเท่า เจดสีระบุภายหลัง (ภายนอก)

5.2 ฉาบปูนปั้นตกแต่ง, บัวหัวเสา ลวดบัวครอบอาคาร และฉาบปูนปั้นหน้าบันคาน้ำ

5.2.1 ฉาบปูนปั้นตกแต่ง, บัวหัวเสา, ลวดบัวครอบอาคาร และฉาบปูนปั้นหน้าบันคาน้ำ ให้ทำการซ่อมแซมด้วยปูน

โบราณที่เข้ากันได้กับปูนเดิม ตามกรรมวิธีของช่างปั้น ทาสี รายละเอียดตามรายการ

5.3 เสาค้ำยันไม้ประดับหน้าบันมุงหน้าอาคาร

5.3.1 เสาค้ำยันไม้ประดับหน้าบันให้ยึดของเดิมออกทั้งหมด และทำใหม่ด้วยวิธีการถอดพิมพ์ ทาสี

รายละเอียดตามแบบและรายการ

5.4 ค้ำยันไม้ และ ไม้ฉลุชายคา

5.4.1 ค้ำยันไม้บริเวณเสาชั้น 2 ภายนอกอาคาร ของเดิม ซ่อมแซมส่วนที่ชำรุด ทาสี รายละเอียดตามแบบและรายการ

5.4.2 ไม้ฉลุชายคาของอาคาร ของเดิม ซ่อมแซมส่วนที่ชำรุด ทาสี รายละเอียดตามแบบและรายการ

หมายเหตุ: ลูกกรงเหล็กหล่อ ลายฉลุทอง และองค์ประกอบอื่นๆประดับตกแต่ง ให้ดูในหมวดงาน 3.2.4

6. งานทาสี

6.1 ใช้ผลิตภัณฑ์สีมาตรฐานของ TOA หรือผลิตภัณฑ์ที่เทียบเท่ากัน

- ผนังปูนฉาบ ภายนอก ทาสีอะครีลิค ชนิดเนื้อเนียน TOA EXTRASHIELD

- ผนังปูนฉาบ ภายใน ทาสีอะครีลิค ชนิดเนื้อเนียน TOA EXTRASHIELD

- ฝ้าเพดานไม้ (ภายนอก) ทาสีอะครีลิคสำหรับงานไม้ TOA TIMBER SHIELD

- โครงเหล็ก ไม้ไผ่ผิว ทาสีกันสนิม และสีน้ำเงิน TOA SUPER SHIELD

- โครงเหล็ก เสริมในโครงสร้าง ทาสีกันสนิม TOA RUST TECH

- โครงไม้ (งานโครงโครงสร้าง) ทาสีอะครีลิคสำหรับงานไม้ TOA TIMBER SHIELD

- ไม้เชิงชาย ไม้ฉลุ ไม้บัว (ภายนอก) ทาสีอะครีลิคสำหรับงานไม้ TOA TIMBER SHIELD

- วงกบ และประตู ไม้ ทาสีอะครีลิคสำหรับงานไม้ TOA TIMBER SHIELD

- วงกบ และประตูเหล็ก/บานเหล็กม้วน ทาสีน้ำมันสำหรับงานเหล็ก TOA GUPTON

- พื้นกระเบื้องไม้ (ภายนอก) ทาสีย้อมพื้นไม้ TOA DECKING STAIN

- พื้นไม้ (ภายใน) ย้อมสีธรรมชาติ เคลือบน้ำมันรักษาเนื้อไม้ชนิดใส TOA SUPER SHIELD

EXTRA POLYURETHANE สำหรับภายใน

- ไม้บัวเชิงผนังขอบพื้น ห้อง 101 ทาสีอะครีลิคสำหรับงานไม้ TOA TIMBER SHIELD

- ไม้ฉลุราวบันได และราวจับ ย้อมสีธรรมชาติ เคลือบน้ำมันรักษาเนื้อไม้ชนิดใส TOA TEAK OIL

7. งานระบบประปา-สุขาภิบาล

7.1 งานติดตั้งถังบำบัดน้ำเสีย และ บ่อพัก ค.ส.ล.

7.1.1 ติดตั้งถังบำบัดน้ำเสีย ขนาด 3000L พร้อมติดตั้งฝาปิดบ่อพักแบบเหลี่ยม ดำเนินการของ DOS

รายละเอียดตามแบบและรายการ

7.1.2 บ่อพัก ค.ส.ล. ดำเนินการ รายละเอียดตามแบบและรายการ

7.2 งานเดินท่อระบบประปา-สุขาภิบาล

7.2.1 งานเดินท่อระบบประปา-สุขาภิบาล ตำแหน่งและรูปแบบให้เป็นไปตามแบบและรายการ

7.2.2 งานเดินท่อ และการติดตั้งอุปกรณ์ ให้เป็นไปตามข้อกำหนดของกฏประปาแห่งประเทศไทย

7.3 งานตรวจสอบระบบท่อประปา-สุขาภิบาลเดิม

7.3.1 ให้ตรวจสอบท่อระบบประปา-สุขาภิบาลเดิมทุกชิ้น หากพบว่าชำรุดเสียหายหรือไม่สามารถ

ใช้งานได้ ให้ดำเนินการเปลี่ยนใหม่

8. งานอื่นๆ

8.1 งานทำความสะอาดพื้นที่ก่อสร้างให้เรียบร้อย

8.2 งานจัดทำแบบแสดงการก่อสร้าง รายงานการซ่อมแซมอาคารพร้อมภาพถ่ายแยกตามหมวดงาน

และเอกสารการขออนุมัติต่างๆ พร้อมจัดทำแบบ AS-BUILT DRAWING จำนวน 3 ชุด

หมายเหตุ : 1. หากรูปแบบ ข้อความ งานด้านสถาปัตยกรรม งานด้านโครงสร้าง และงานระบบ ขัดแย้งกัน

ให้ปรับจูนแบบมาหาข้อขัดแย้งกับผู้ออกแบบงานนั้นๆ ก่อน

2. กรณีที่แบบ ข้อความ หรือรายการ ที่ไม่ได้กำหนด หรือแสดงรายละเอียดไว้ หากเป็นงาน
ด้านเทคนิค ซึ่งต้องใช้ในการก่อสร้าง ผู้รับจ้างจะต้องจัดหาและดำเนินการให้เป็นไปตามหลัก
การก่อสร้าง โดยไม่คิดค่าใช้จ่ายเพิ่มเติม

3. ให้ผู้รับจ้างจัดทำ Shop Drawing ให้วิศวกร/ผู้ควบคุมงานของผู้จ้างตรวจเห็นชอบก่อนดำเนินการ



กองควบคุมและตรวจสอบอาคาร
ส่วนบริหารงานก่อสร้างและจัดซื้อ

ปรับปรุงฉบับแก้ไข

หน้า 21 / 4 / 2024 Total NA 8

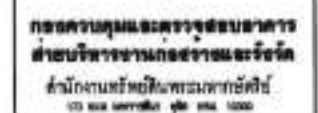

Roll : <u>21</u> / <u>4</u> / 2000	Total NA	10
------------------------------------	-------------	----

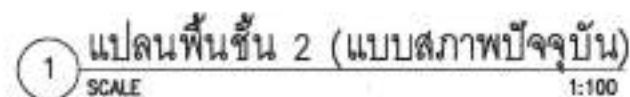

 = แสดงการรู้ตอน
ป้ร.ตรวจสอบแล้ว



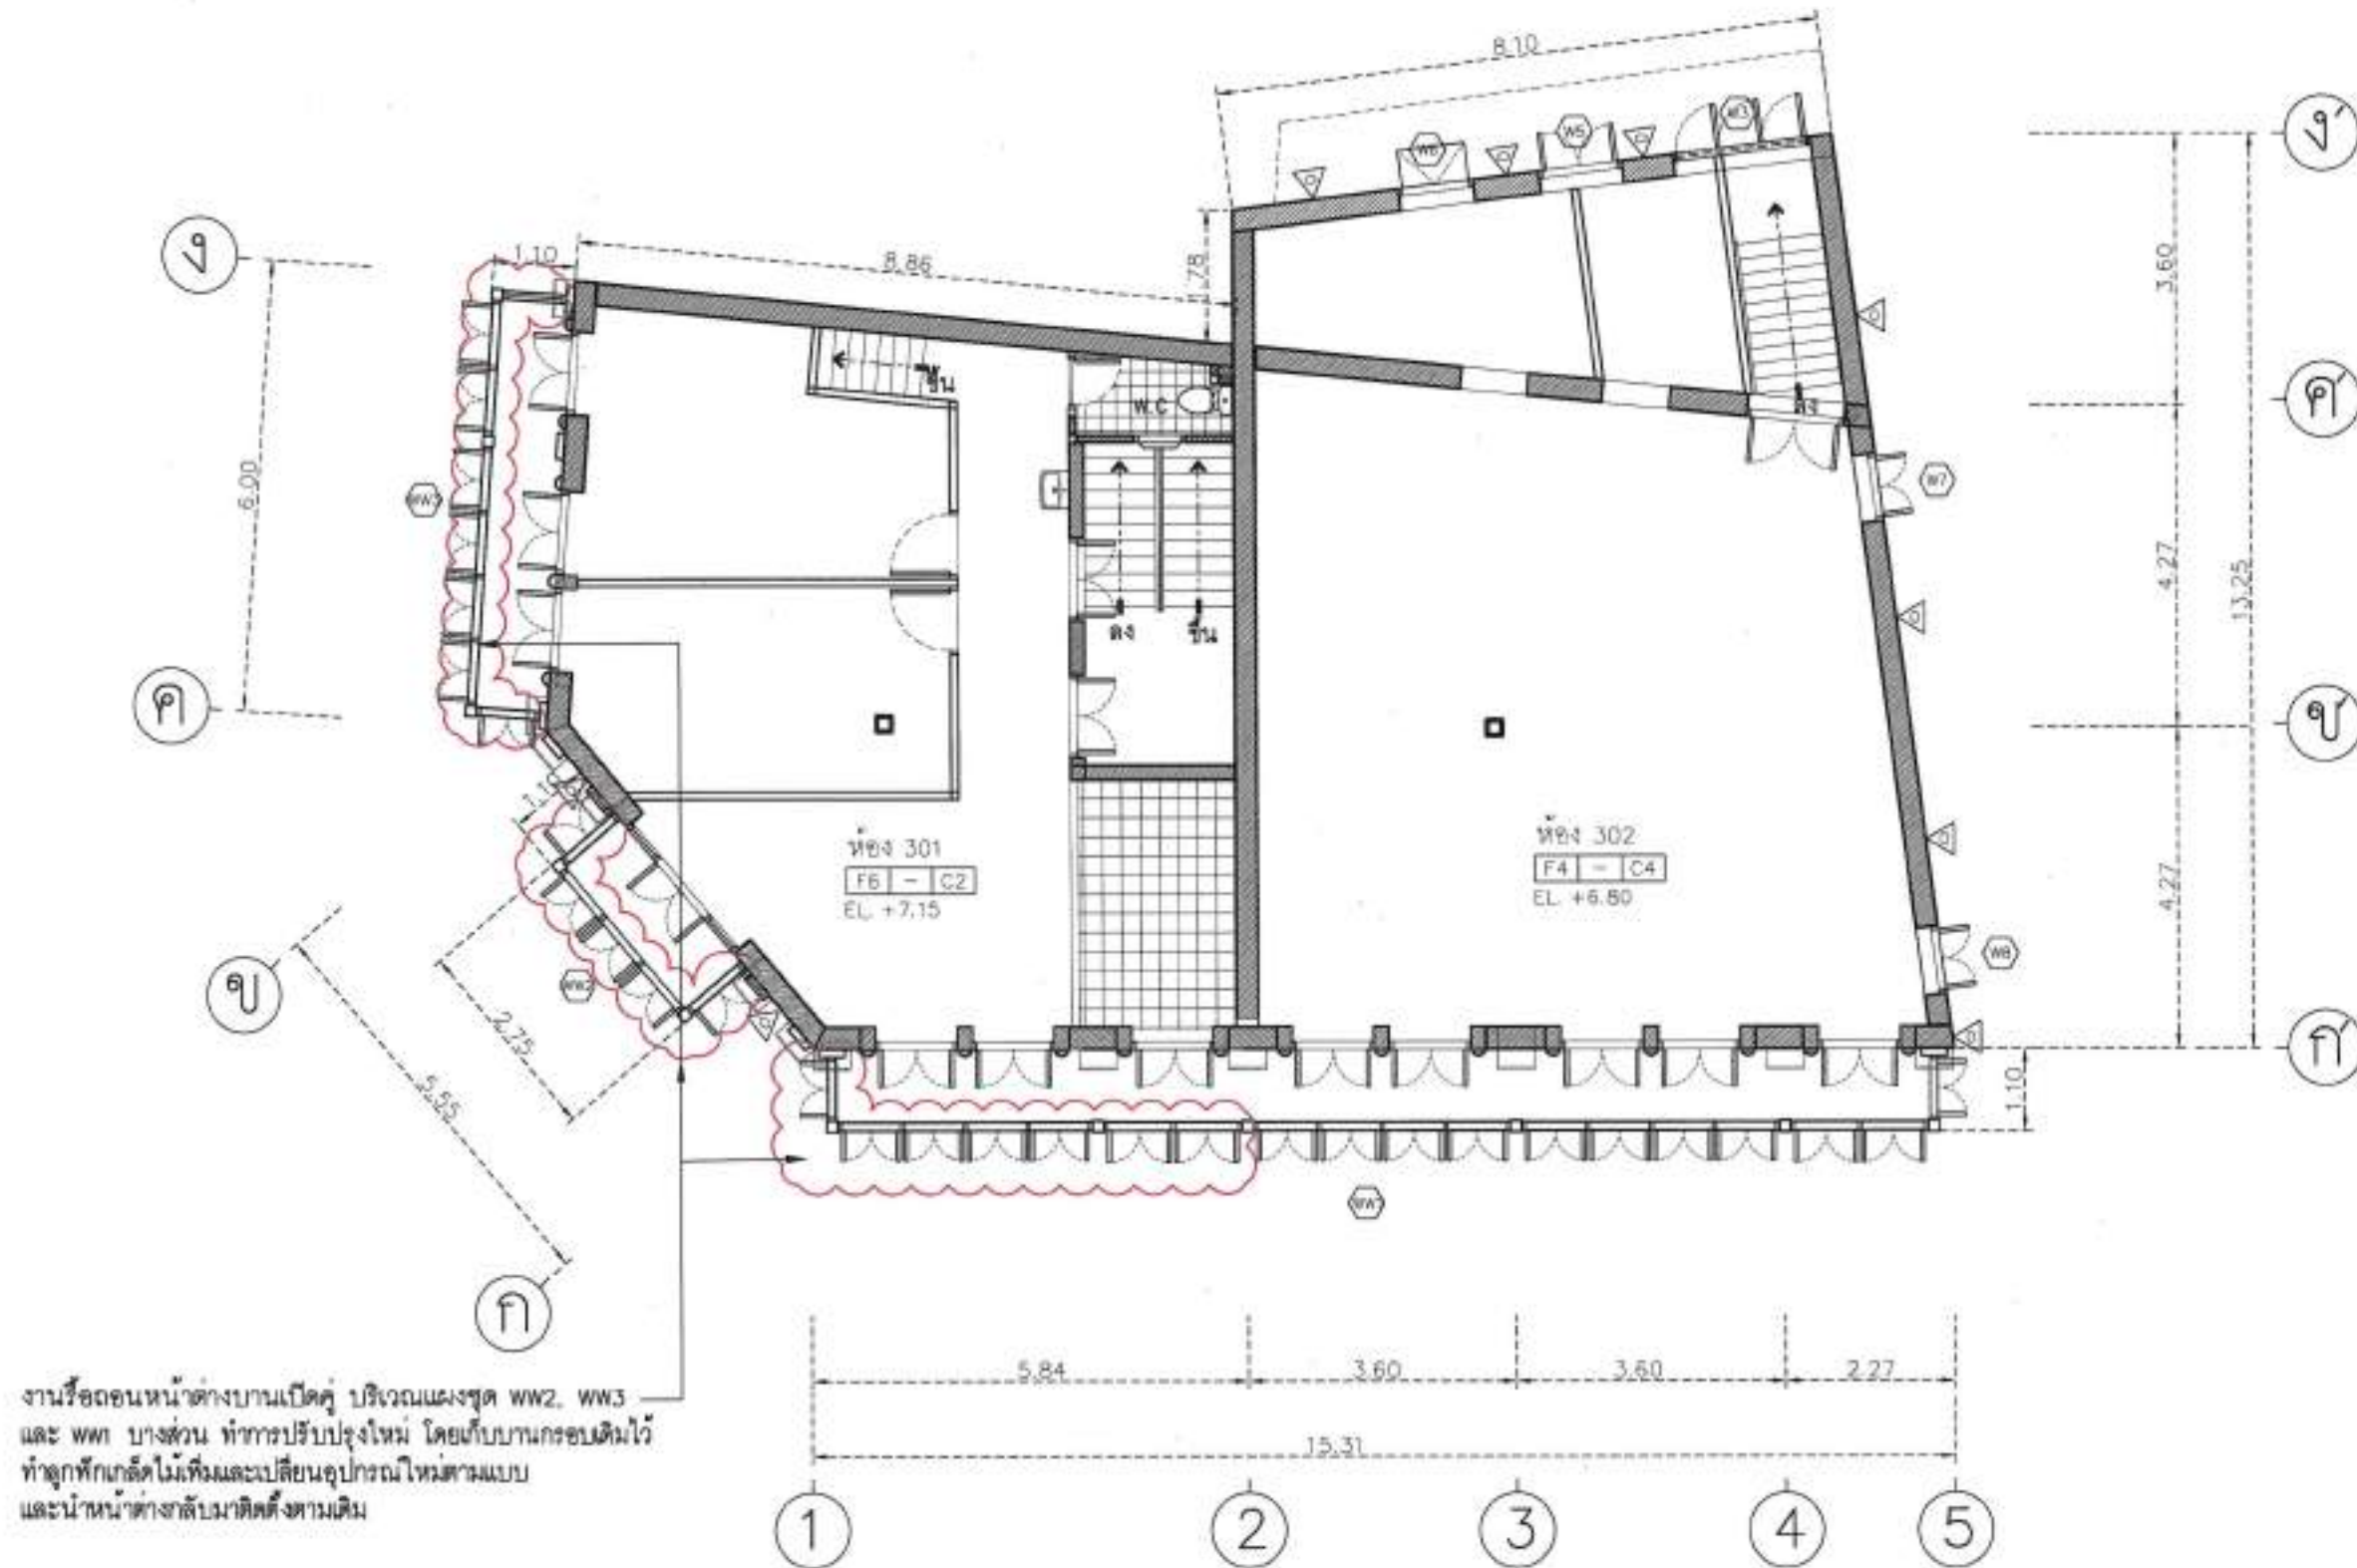
งานรื้อถอนหน้าต่างบานเปิดคู่ บริเวณแสงชุด WW2, WW3 และ WW4 บางส่วน ทำการปรับปรุงใหม่ โดยเก็บบานกรอบเดิมไว้ ทำลูกฟักเกล็ดไม้ใหม่และเปลี่ยนอุปกรณ์ใหม่ตามแบบ และนำหน้าต่างกลับมาติดตั้งตามเดิม


1 แปลนพื้นที่ 3 (แบบสภาพปัจจุบัน)
SCALE 1:100

แสดงการรื้อถอน
ปร.ตรวจสอบแล้ว

แปลนพื้นที่ 3
(แบบสภาพปัจจุบัน)
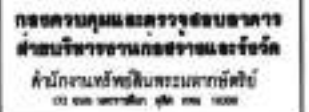
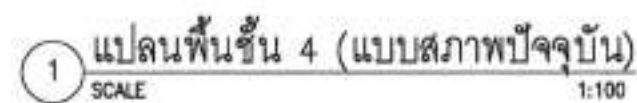

 = แสดงการรู้ตอน
ป.ตรวสอบแล้ว





งานรื้อถอนเฉพาะวัสดุผนังหลังคา และแป้ดินออกทั้งหมด

หมายเหตุ* งานสวดบัวปูนปั้นผนัง เสา และส่วนประกอบงานสถาปัตยกรรมทั้งหมดให้อ้างอิงจากที่ปรากฏอยู่ในอาคารเดิม

ในการซ่อมแซมส่วนที่เสียหายหรือทำขึ้นใหม่ให้องค์ประกอบสมบูรณ์ แข็งแรงและสวยงาม ให้ใช้วัสดุคล้ายบัวปูนปั้นเดิมที่สมบูรณ์เป็นต้นแบบ

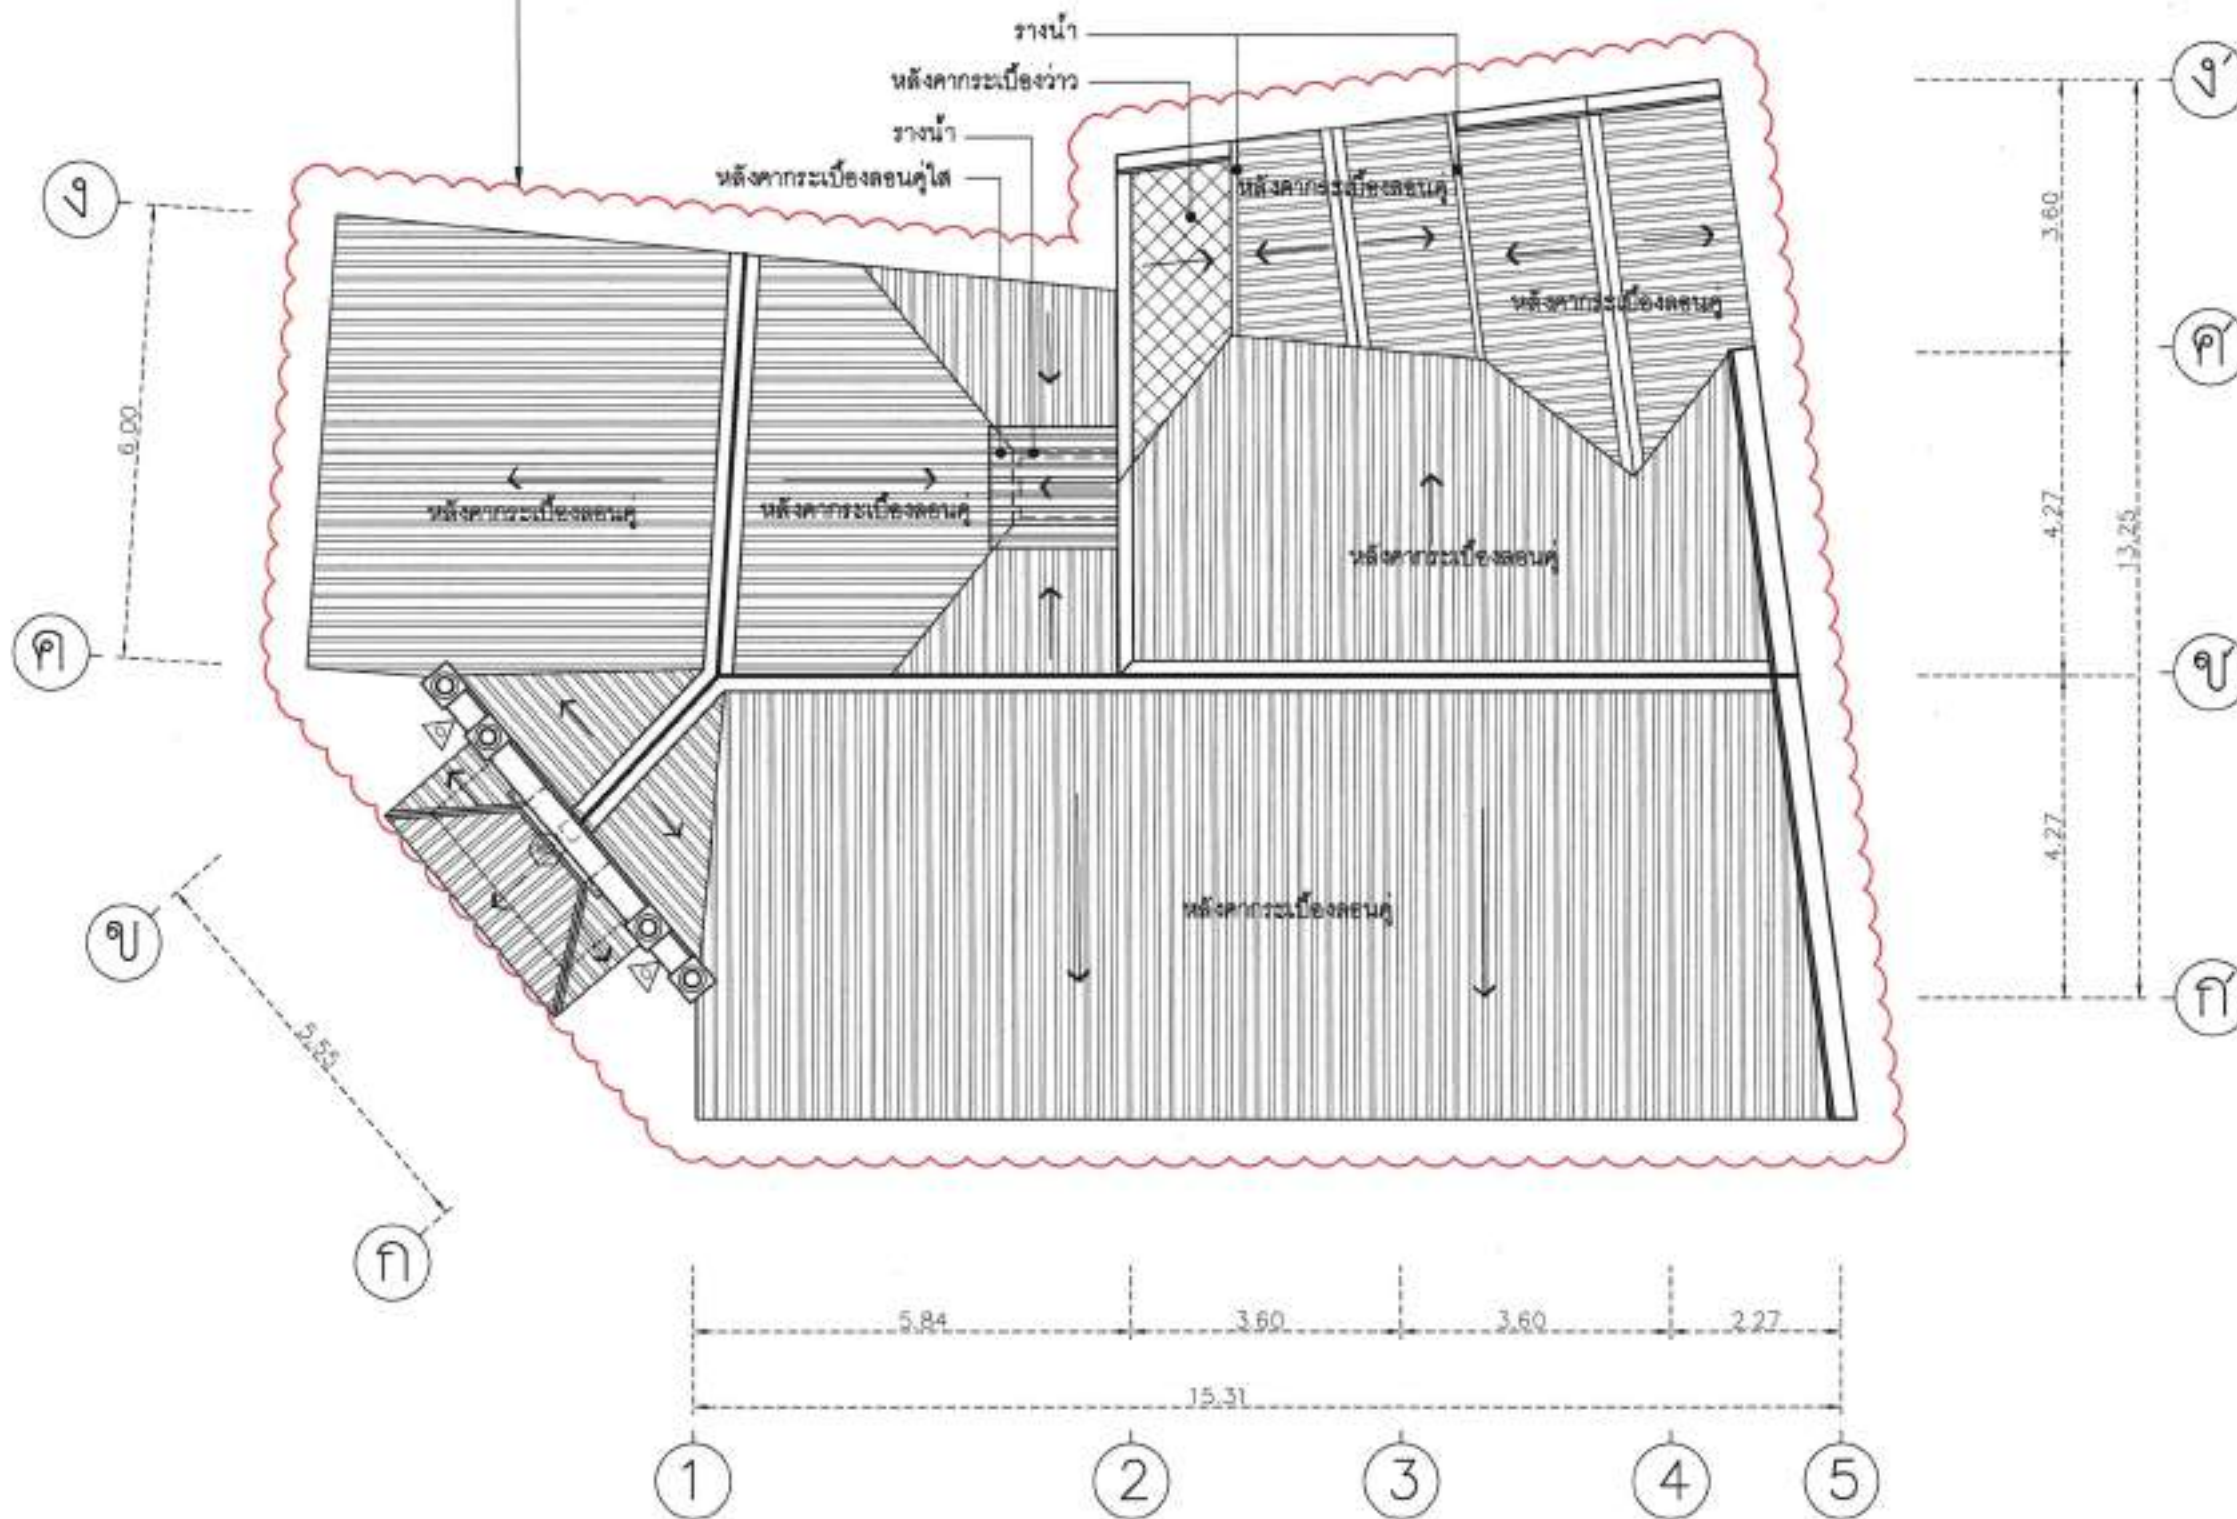

1 แปลนหลังคา (แบบสภาพปัจจุบัน)
SCALE 1:100

☁ = แสดงการรื้อถอน
ปร.ตร. ร.ร.อบ.แล้ว

แปลนหลังคา
(แบบสภาพปัจจุบัน)

หน้า 21/4/2566 Total NA 13

รื้อถอนฝ้าเพดานใต้พื้นบริเวณบริเวณชั้น 3 ออก ทำการซ่อมแซมตงไม้ในส่วนที่เสียหาย ทาน้ำยากันปลวก
พื้นไม้เดิมก่อนนำกลับไปติดตั้งใหม่ ให้ทำการซ่อมแซมส่วนที่เสียหายและขัดทำสีใหม่ ตามที่ระบุในรายการ

งานรื้อถอนหน้าต้งบ้านเปิดคู่ บริเวณแผงชุด WW2, WW3
และ WW4 บางส่วน ทำการปรับปรุงใหม่ โดยเก็บบานกรอบเดิมไว้
ทำถูกหักหักไม้เพิ่มและเปลี่ยนอุปกรณ์ใหม่ตามแบบ และนำ
หน้าต้งกลับมามีคั้งตามเดิม

งานรื้อถอนหน้าต้ง พว ส่วนที่เป็นบานอลูมิเนียมออก
และทำการปรับปรุงใหม่ตามแบบ

ระดับฝ้าเพดาน
EL+10.85


ระดับพื้นชั้นที่ 3
EL+7.15

ระดับพื้นชั้นที่ 2
EL+3.55

ระดับพื้นชั้นที่ 1 (101)
EL+0.25

ระดับถนน
EL±0.00

ระดับพื้นชั้นที่ 1 (102)
EL-0.40

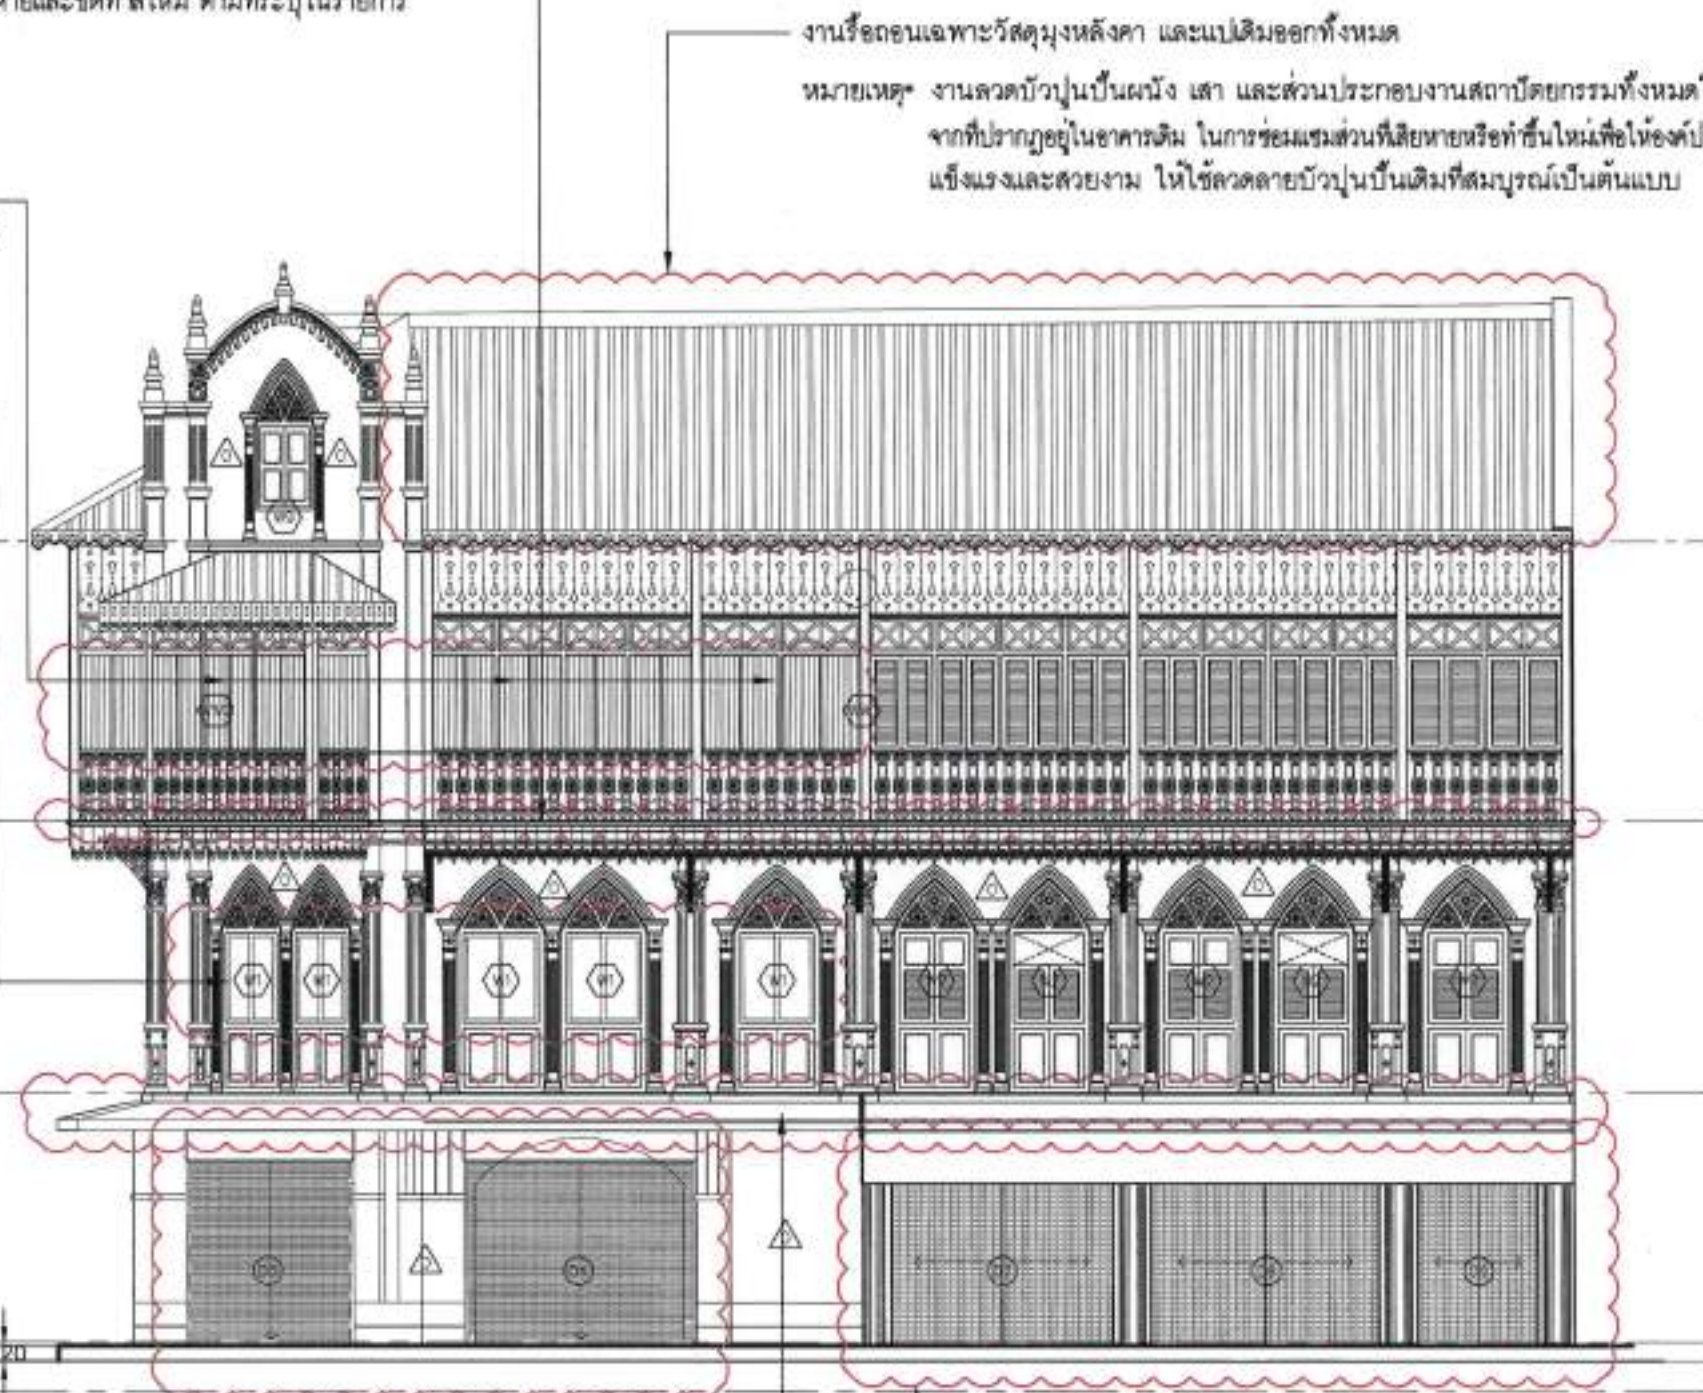

งานรื้อถอน ประตู D2, D3 และ D4 โดยให้
ทำการรื้อเฉพาะชุดประตูอลูมิเนียมลูกทึบกระจกใสออก
หมายเหตุ* เก็บประตูเหล็กบานด้านนอกไว้ใช้งานต่อ

งานรื้อถอนเฉพาะวัสดุผนังหลังคา และแป้เดิมออกทั้งหมด
หมายเหตุ* งานลวดลายปูนปั้นผนัง เสา และส่วนประกอบงานสถาปัตยกรรมทั้งหมดให้อ้างอิง
จากที่ปรากฏอยู่ในอาคารเดิม ในการซ่อมแซมส่วนที่เสียหายหรือทำขึ้นใหม่เพื่อให้องค์ประกอบสมบูรณ์
แข็งแรงและสวยงาม ให้ใช้ลวดลายปูนปั้นเดิมที่สมบูรณ์เป็นต้นแบบ

รื้อถอนประตูเหล็กยึด D7, D8, D9 และชุดป้ายชื่อร้านอลูมิเนียมออก

รื้อถอนหลังคาทั้งสามด้าน ทำใหม่ตามแบบ

รูปด้าน 1 (แบบสภาพปัจจุบัน)
SCALE 1:100

☁ = แสดงการรื้อถอน
ป.ร.ตรวจสอบแล้ว




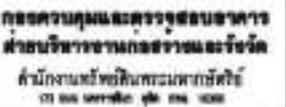

 = แสดงการรู้ก่อน
ปร.ตรวจสอบแล้ว

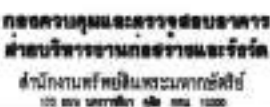


เลขที่.....
 นามสกุล.....
 ชื่อ.....
 นามสกุล.....
 ชื่อ.....
 นามสกุล.....
 ชื่อ.....
 นามสกุล.....

NOTE:


Total NA	16
-------------	----

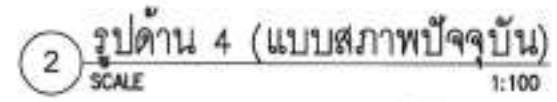


 = แสดงการรู้ตอน
ปร.ตรวจสอบแล้ว

บันไดไม้ 2 เดิม นำกลับมาติดตั้งใหม่ โดยปรับจำนวนขึ้นตามระดับพื้นที่ปรับใหม่ และให้ทำการตรวจสอบสภาพความแข็งแรงของไม้ หากพบว่าชำรุดให้ทำการซ่อมแซม เสริมความแข็งแรงก่อน ขุดลอกสลิคเดิมออก อุดโป๊วรอยแตก และขัดแต่งผิวไม้ให้เรียบร้อย ทาสีย้อมไม้ชนิดกึ่งเงา ของ TOA หรือเทียบเท่า

บันไดไม้ 1 เดิม นำกลับมาติดตั้งใหม่ โดยให้ทำการตรวจสอบสภาพความแข็งแรงของไม้ หากพบว่าชำรุดให้ทำการซ่อมแซมเสริมความแข็งแรงก่อน ขุดลอกสลิคเดิมออก อุดโป๊วรอยแตก และขัดแต่งผิวไม้ให้เรียบร้อย ทาสีย้อมไม้ชนิดกึ่งเงา ของ TOA หรือเทียบเท่า

งานซ่อมแซมผนังปูนภายนอก บัวปูนปั้น และองค์ประกอบอื่นๆ และงานทาสี (ดูแบบขยาย)

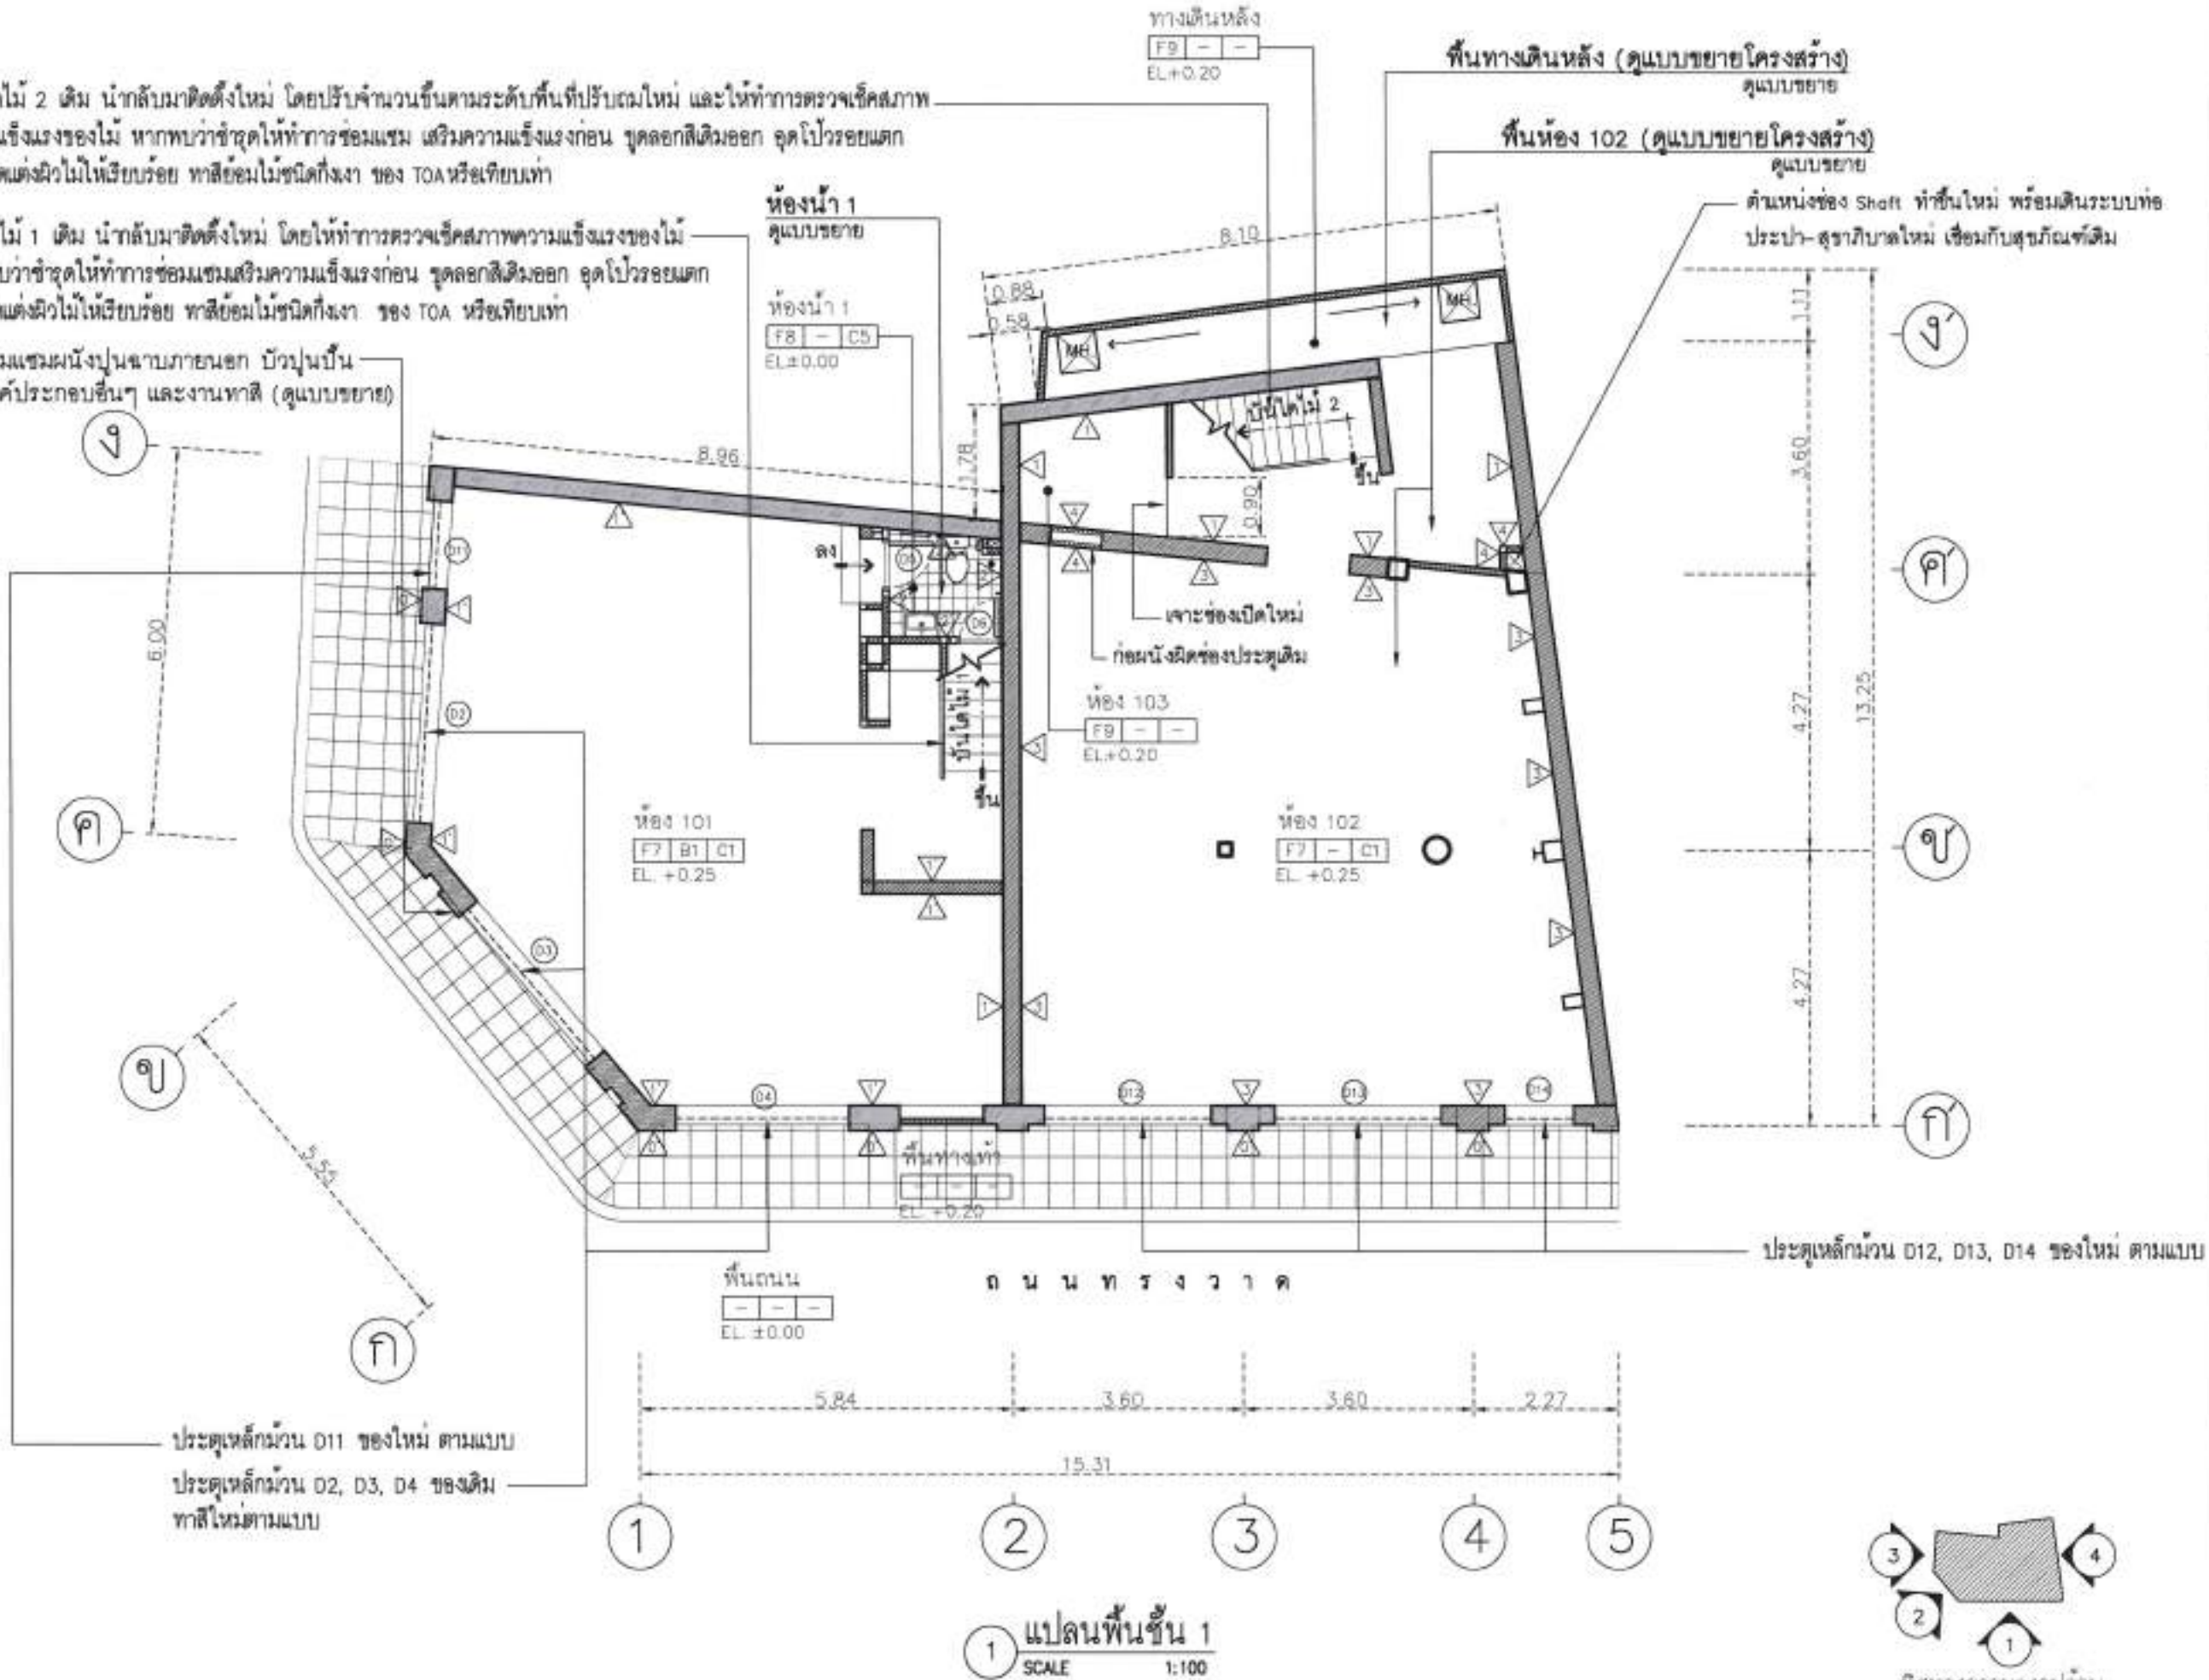


หมายเหตุ : รายละเอียดให้เป็นไปตามแบบและรายการซ่อมแซม และให้ผู้รับจ้างจัดทำ Shop Drawing ให้วิศวกร/ผู้ควบคุมงานของผู้ว่าจ้างตรวจเห็นชอบก่อนดำเนินการ

หน้า: 21/4/2566

Total NA 17



กองควบคุมและตรวจสอบอาคาร
ฝ่ายบริหารงานก่อสร้างและวัสดุ

งานซ่อมแซมหน้าต่าง W5, W6 (ดูแบบขยาย)

งานซ่อมแซมหน้าต่าง W7, W8 (ดูแบบขยาย)

งานซ่อมแซม WW3 (ดูแบบขยาย)

งานซ่อมแซม WW2 (ดูแบบขยาย)

งานซ่อมแซมผนังปูนจากภายนอก บัวปูนปั้น
และองค์ประกอบอื่นๆ และงานทาสี (ดูแบบขยาย)

งานซ่อมแซม WW1 (ดูแบบขยาย)

แบบขยาย รูปตัดระนาบ
ดูแบบขยาย

1 แปลนพื้นที่ 3
SCALE 1:100

หมายเหตุ : รายละเอียดให้เป็นไปตามแบบและรายการซ่อมแซม และให้ผู้รับจ้างจัดทำ Shop Drawing ให้วิศวกร/ผู้ควบคุมงานของผู้จ้างตรวจเห็นชอบก่อนดำเนินการ

ป.ร.ร. รอบแล้ว

วันที่ 21/4/2566

Total NA 19



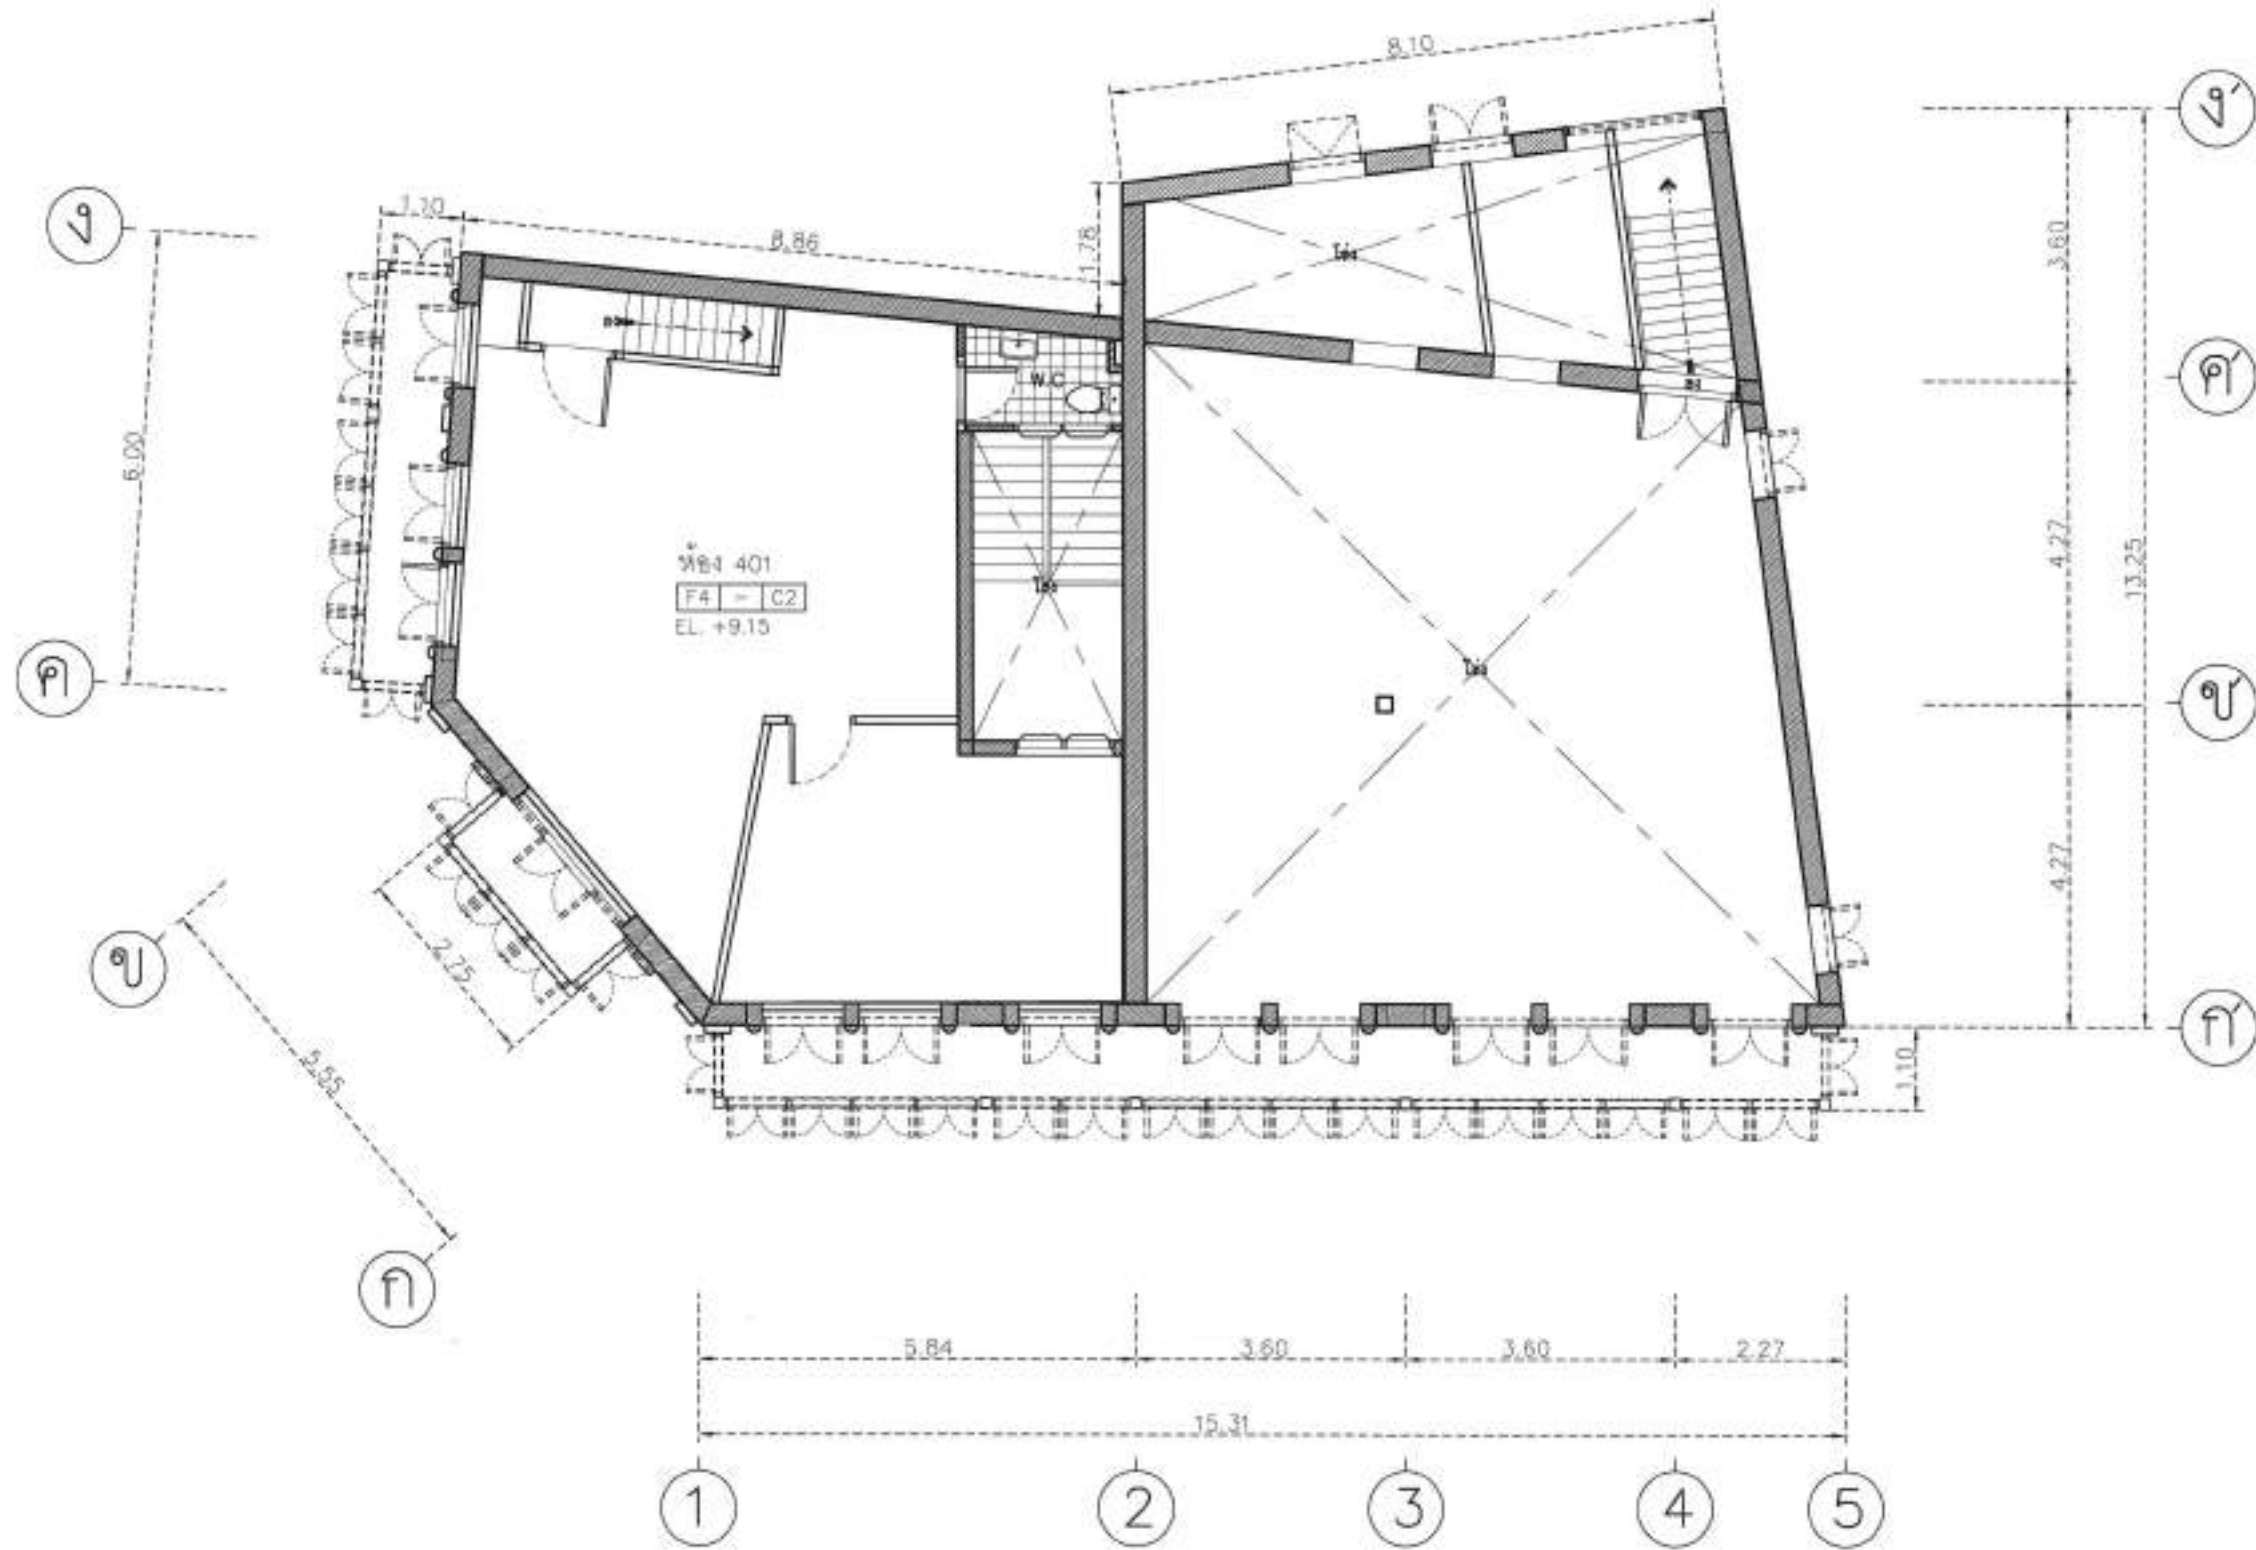
1 แปลนพื้นที่ 4
SCALE 1:100

ป.ร.ตรวจสอบแล้ว

หมายเหตุ : รายละเอียดให้เป็นไปตามแบบและรายการข้อสมมุติ และให้ผู้รับจ้างจัดทำ Shop Drawing ให้วิศวกร/ผู้ควบคุมงานของผู้ว่าจ้างตรวจเห็นชอบก่อนดำเนินการ




แบบขยาย ELE 01
ดูแบบขยาย

แบบขยาย ELE 02
ดูแบบขยาย

แบบขยาย ELE 03
ดูแบบขยาย

แบบขยาย กั้นสาด
ดูแบบขยาย

หลังคาทำด้วยกระเบื้องว่าวคอนกรีต นวัตกรรม โอเรียนทอล ดีไซน์ ของ SCC
ระแนงเหล็กกาบสังกะสี สลักรูป หน้า 0.7 มม.
ระแนงทำระแนง และอุปกรณ์ ครอบ ตามมาตรฐานผู้ผลิต

ระดับฝ้าเพดาน
EL+10.85

ระดับพื้นชั้นที่ 3
EL+7.15

ระดับพื้นชั้นที่ 2
EL+3.55

ระดับพื้นชั้นที่ 1 (101)
EL+0.25

ระดับถนน
EL±0.00

ระดับพื้นชั้นที่ 1 (102)
EL-0.40

รูปด้าน 1
SCALE 1:100

หมายเหตุ : รายละเอียดให้เป็นไปตามแบบและรายการซ่อมแซม และให้ผู้รับจ้างจัดทำ Shop Drawing ให้วิศวกร/ผู้ควบคุมงานของผู้จ้างตรวจเห็นชอบก่อนดำเนินการ

ปร.ตรวจสอบแล้ว

หน้า 21/4/2560

Total NA 22



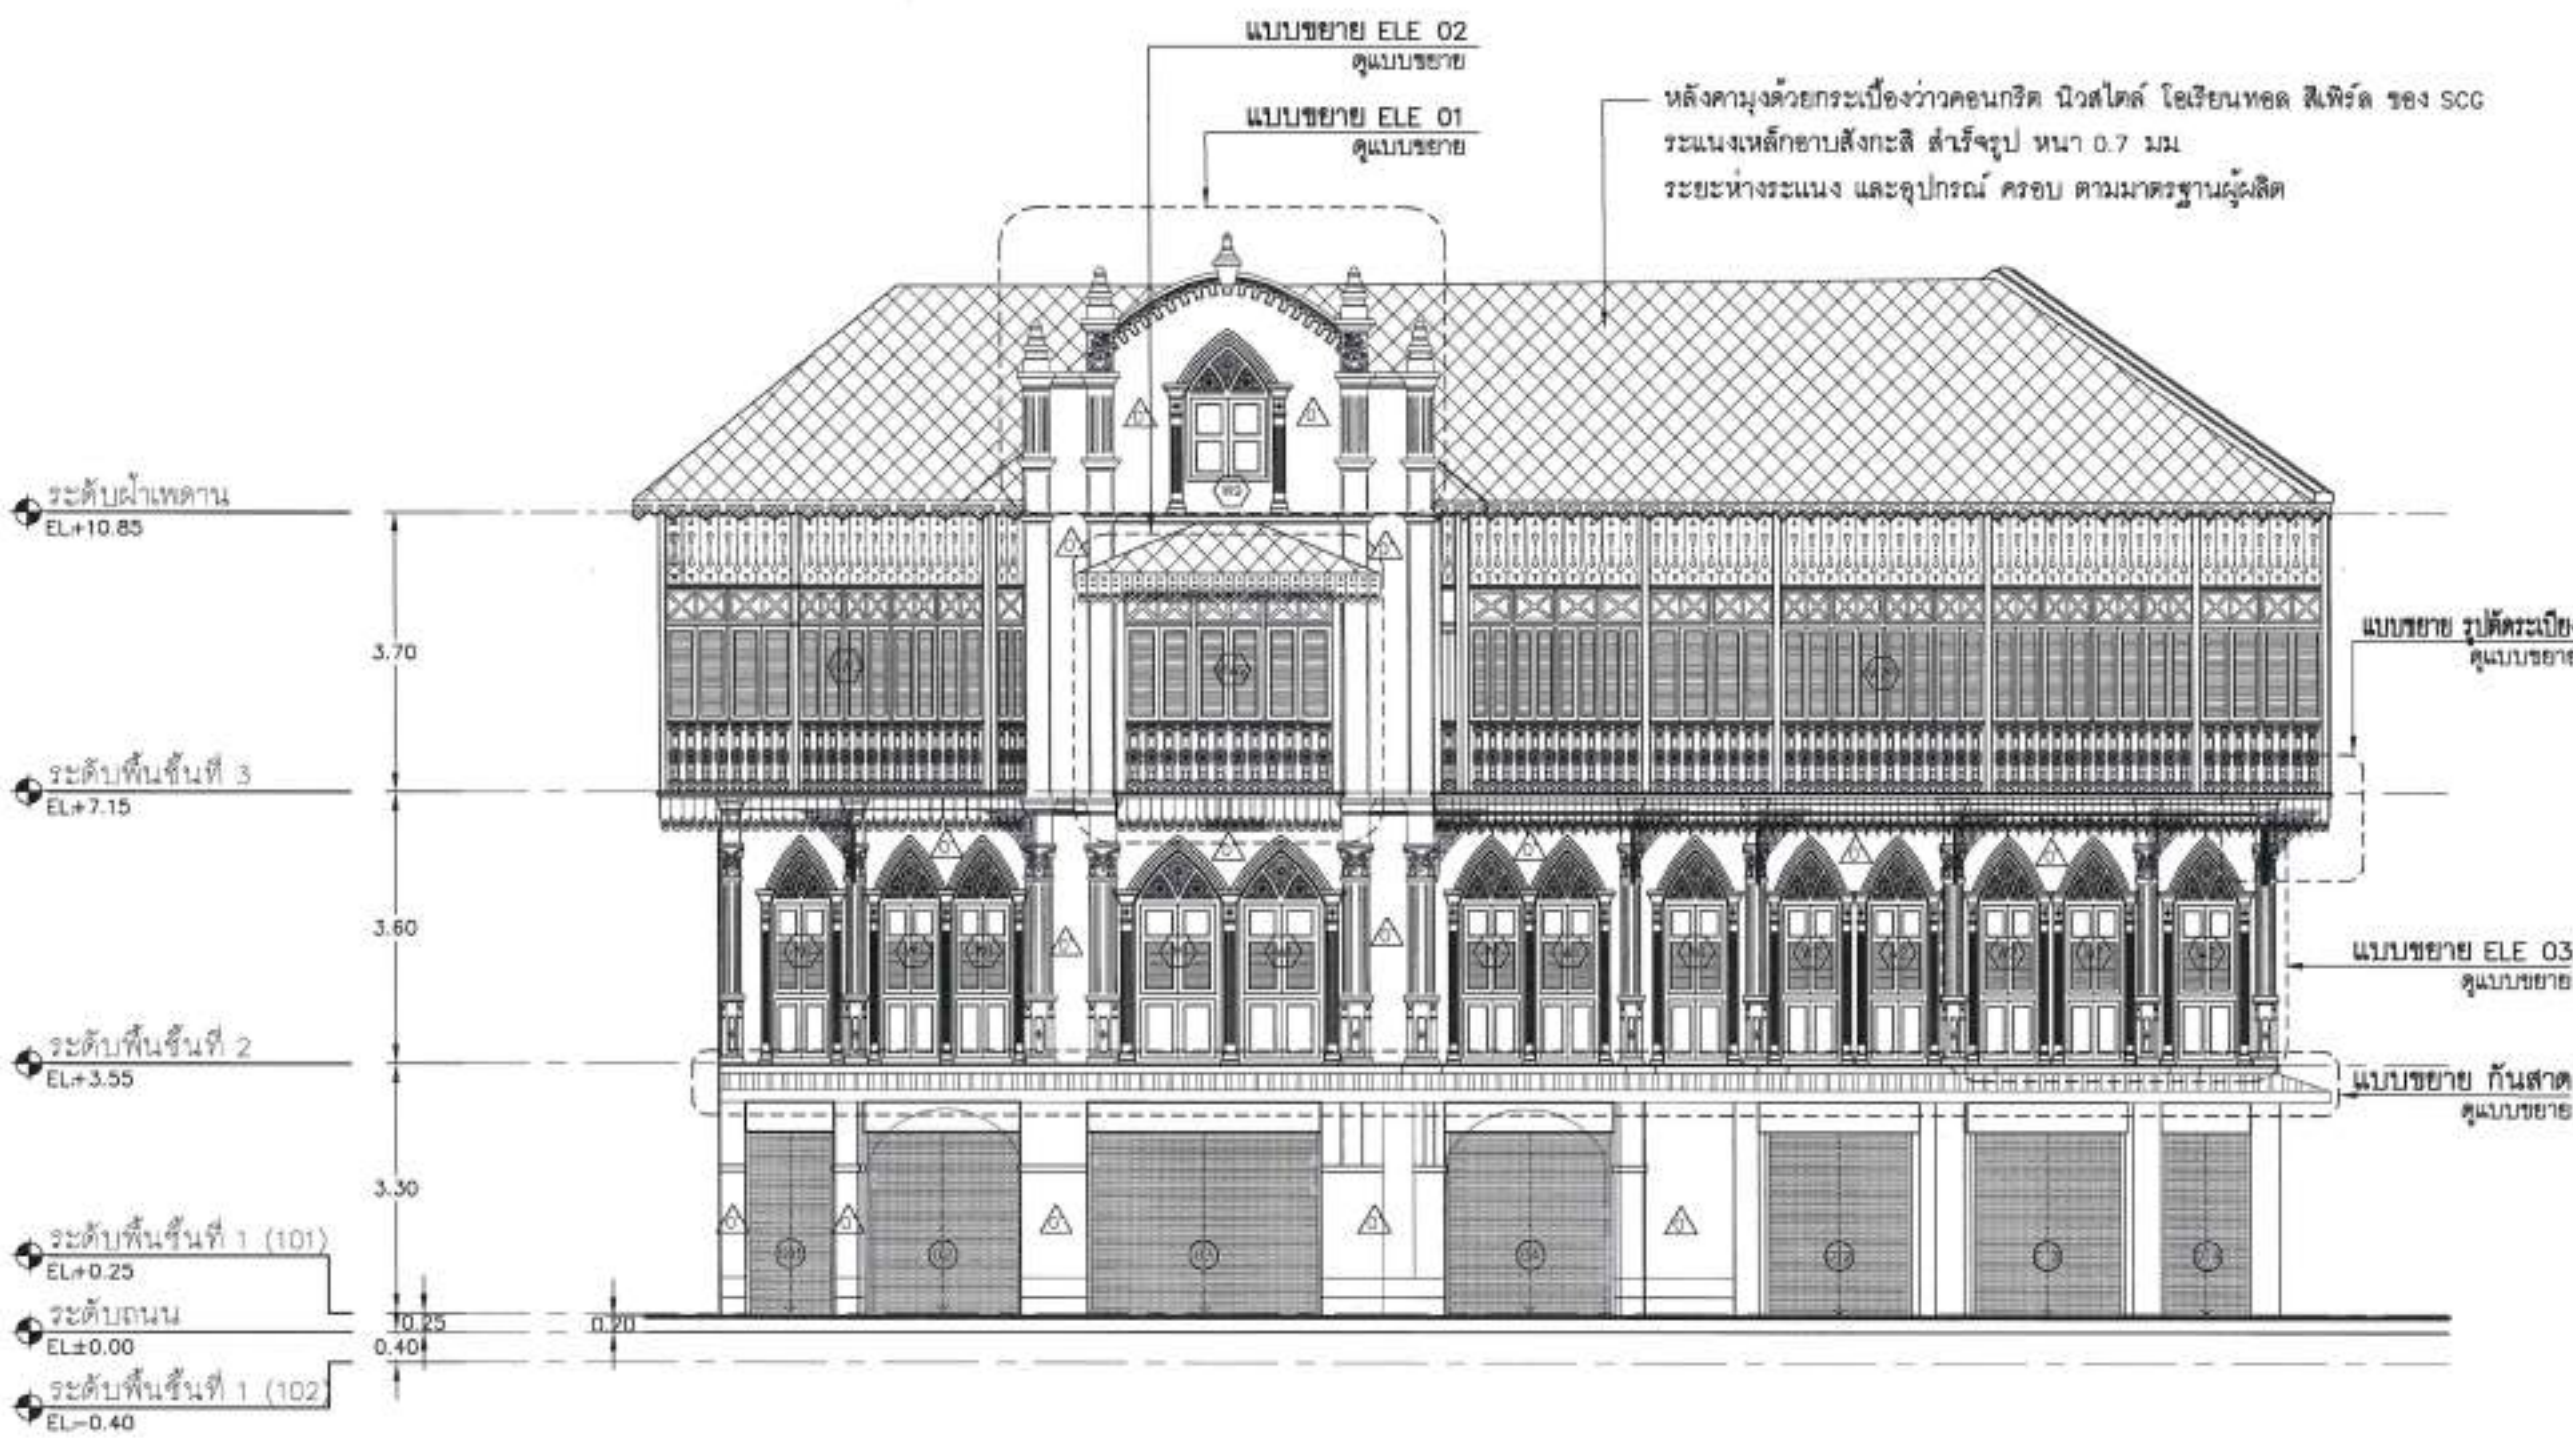
หมายเหตุ : รายละเอียดให้เป็นไปตามแบบและรายการซ่อมแซม และให้ผู้รับจ้างจัดทำ Shop Drawing ให้วิศวกร/ผู้ควบคุมงานของผู้ว่าจ้างตรวจเห็นชอบก่อนดำเนินการ

ป.ร.ตรวจสอบแล้ว

วันที่: 21/4/2566

Total NA 23

หลังคามุงด้วยกระเบื้องว่าวคอนกรีต นิวสไตล์ โอเรียนทอล ซีเพิร์ล ของ SCG
ระแนงเหล็กกาบสังกะสี สำเร็จรูป หน้า 0.7 มม.
ระยะห่างระแนง และอุปกรณ์ ครอบ ตามมาตรฐานผู้ผลิต

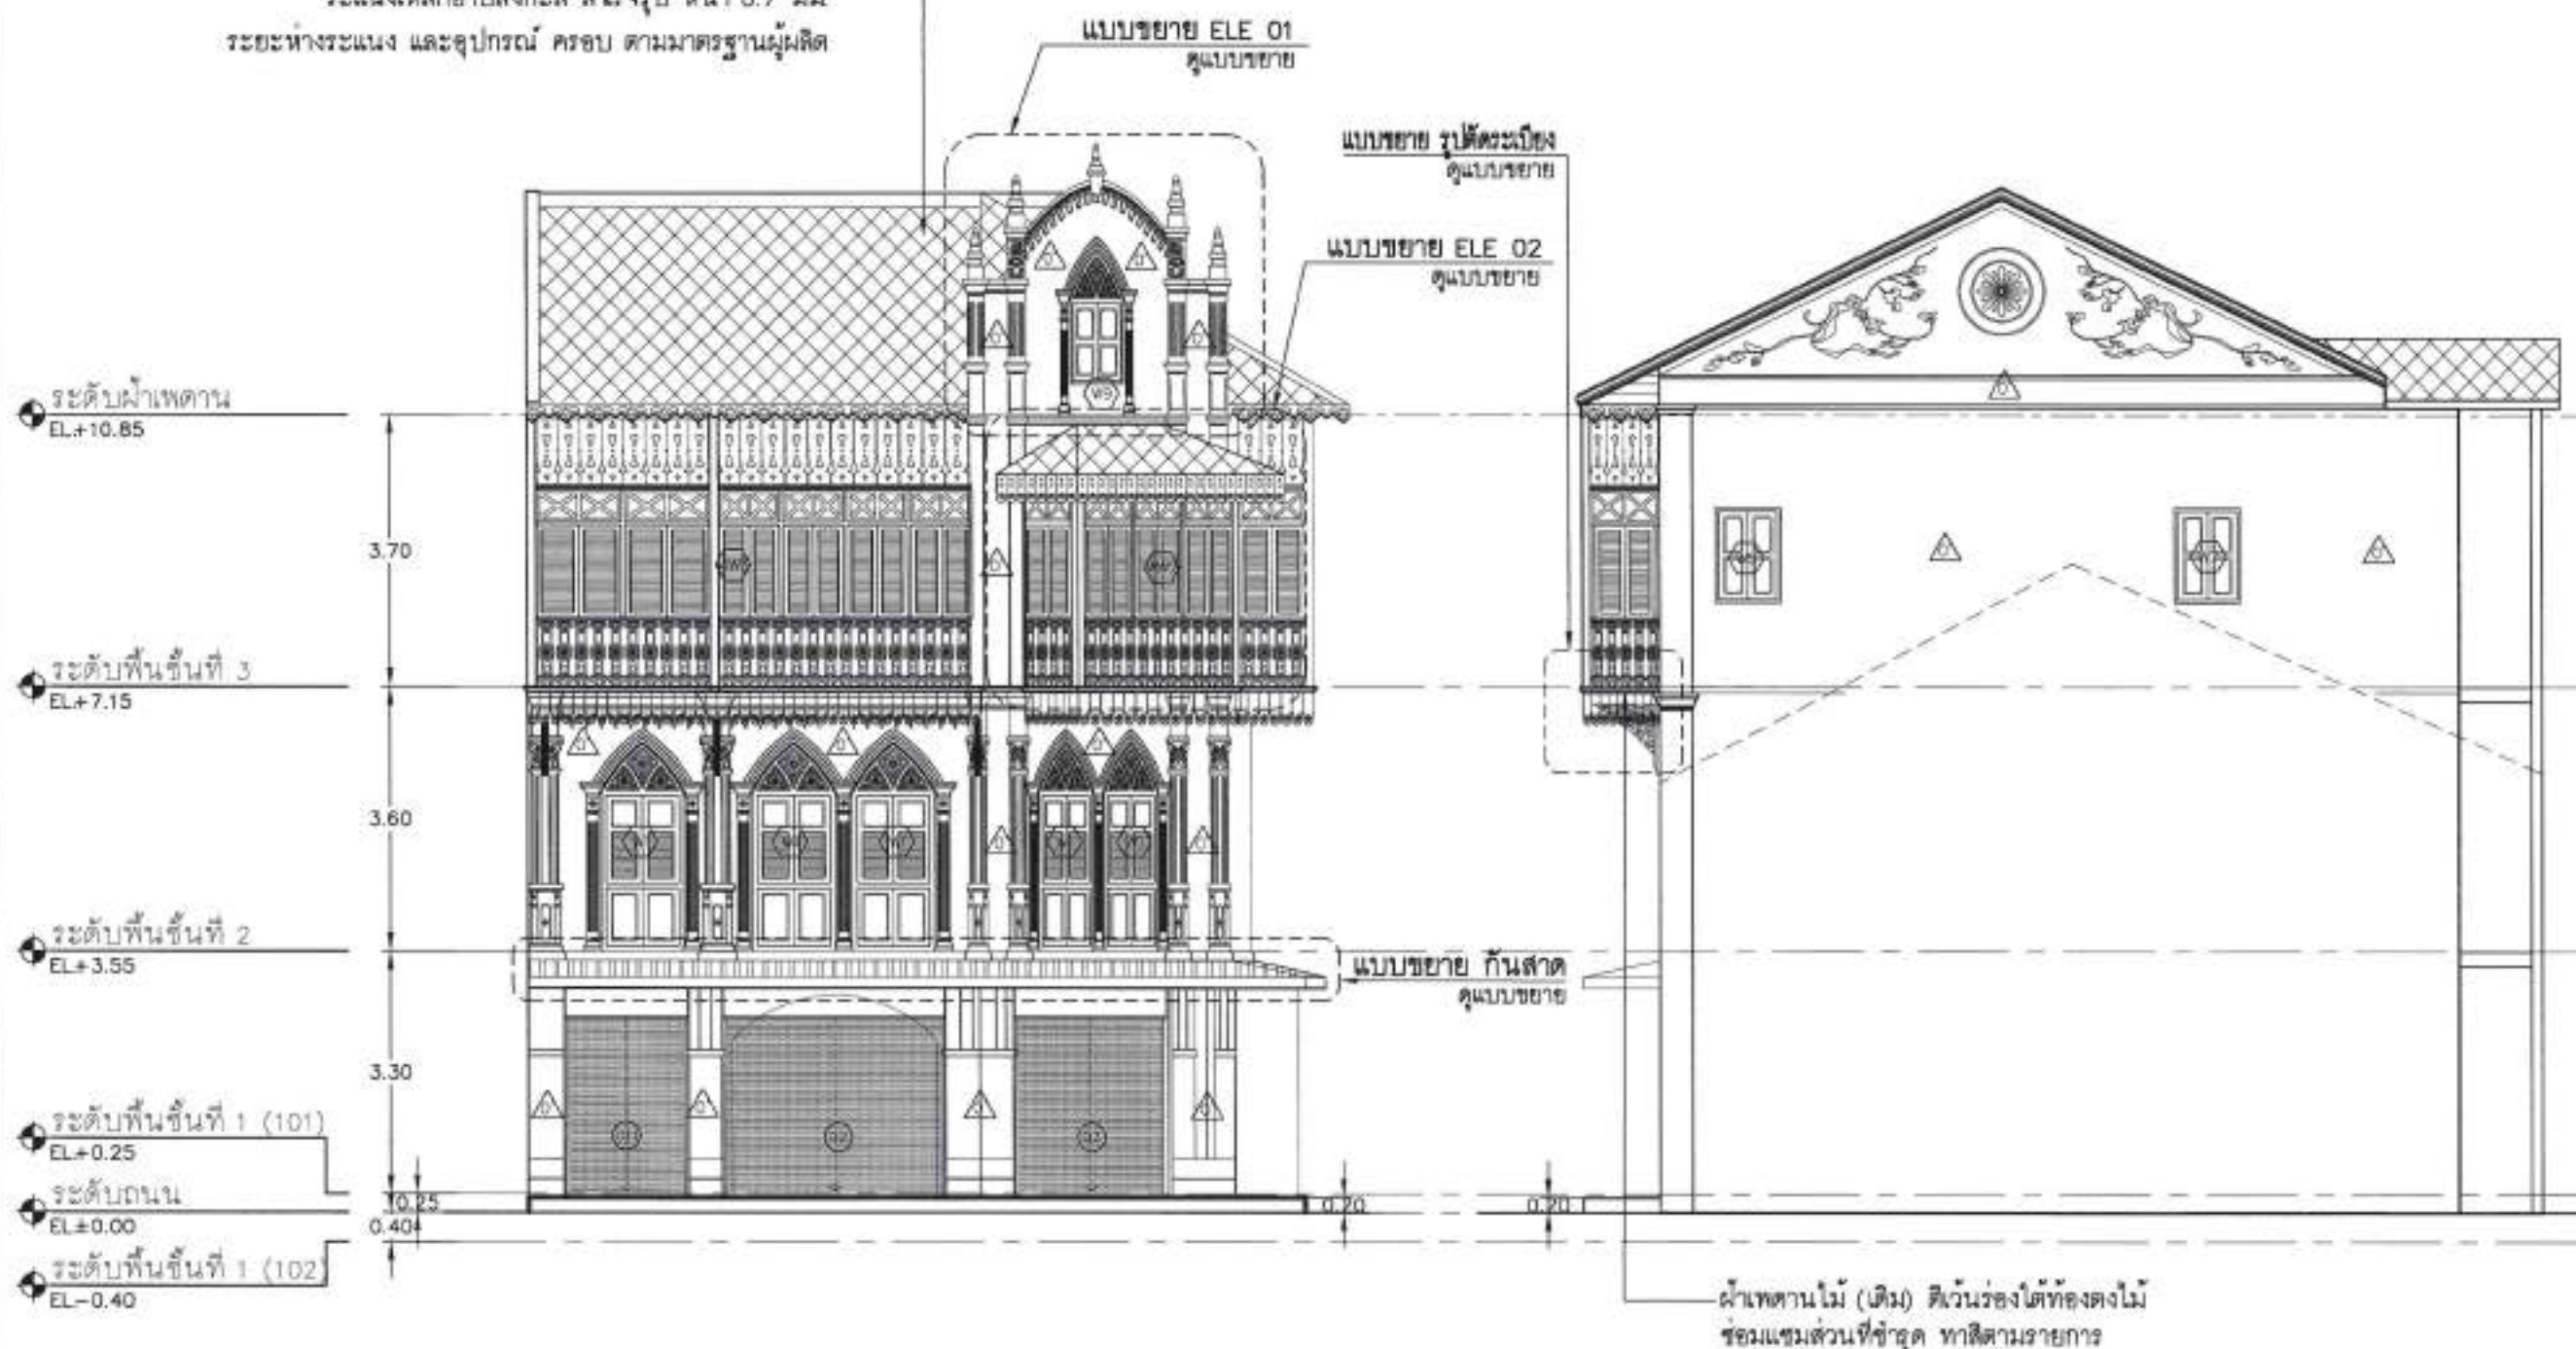

1 รูปด้าน 3
SCALE 1:100

2 รูปด้าน 4
SCALE 1:100

หมายเหตุ : รายละเอียดให้เป็นไปตามแบบและรายการซ่อมแซม และให้ผู้รับจ้างจัดทำ Shop Drawing ให้วิศวกร/ผู้ควบคุมงานของผู้อำนาจตรวจเห็นชอบก่อนดำเนินการ

ปร.ตรวจสอบแล้ว



กองควบคุมและตรวจสอบอาคาร

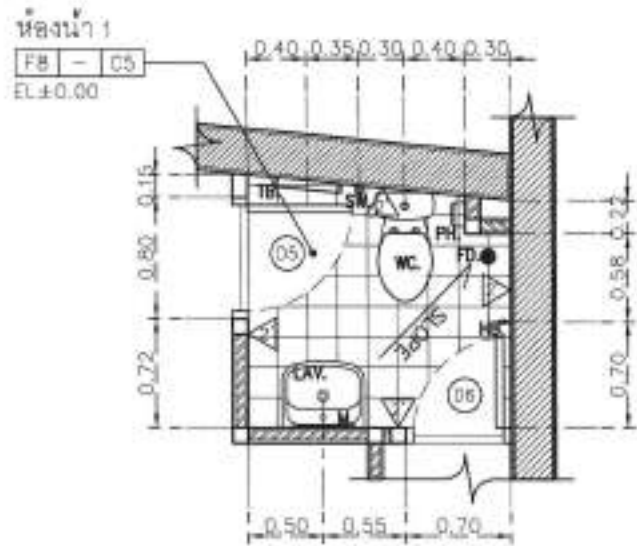

1 แบบขยาย ห้องน้ำ 1
SCALE 1:50

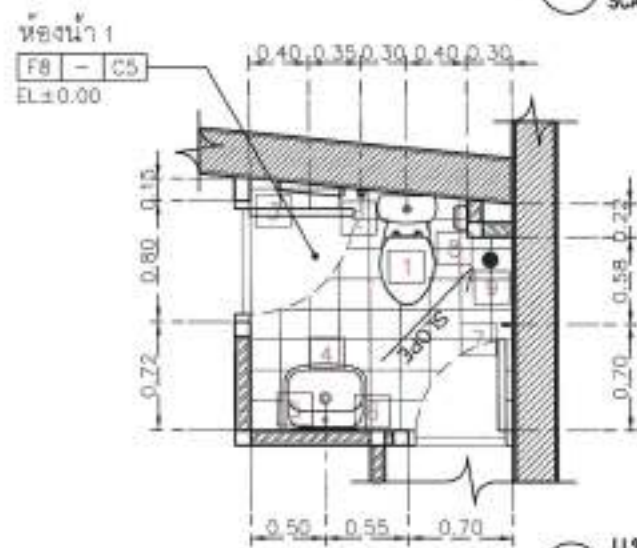

2 แบบขยาย ตำแหน่งสุขภัณฑ์ ห้องน้ำ 1
SCALE 1:50

SANITARYWARE FIXING HEIGHT

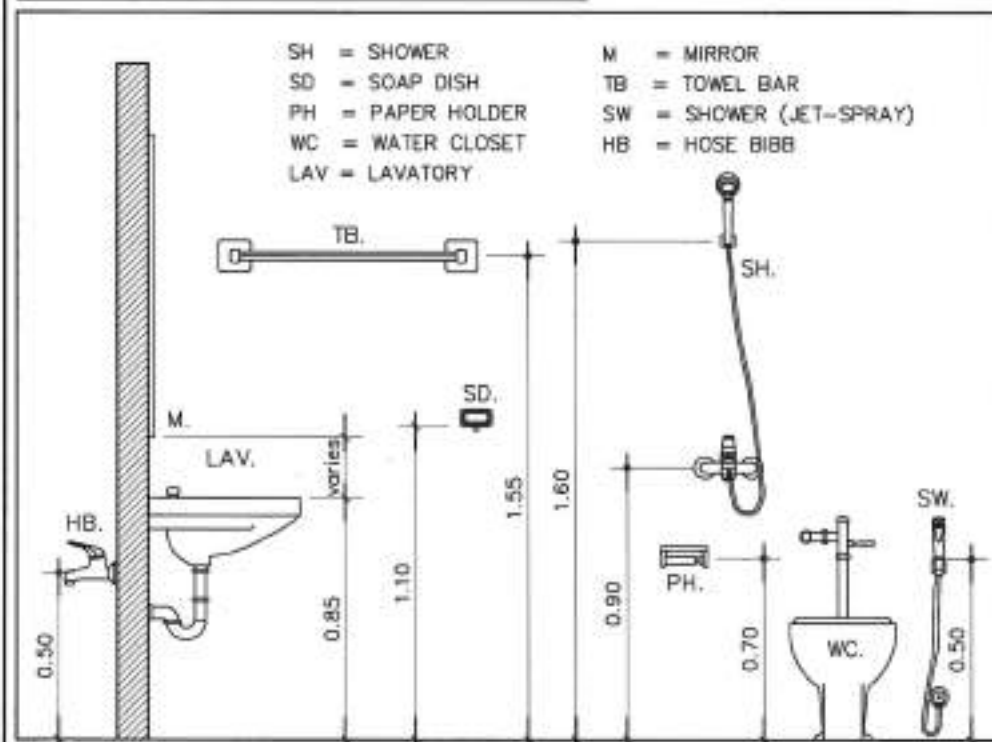

หมายเหตุ : รายละเอียดให้เป็นไปตามแบบและรายการซ่อมแซม และให้ผู้รับจ้างจัดทำ Shop Drawing ให้วิศวกร/ผู้ควบคุมงานของผู้ว่าจ้างตรวจเห็นชอบก่อนดำเนินการ

ตารางรูปแบบสุขภัณฑ์

		
1	2	3
รหัสสินค้า : C13444 ยี่ห้อ : COTTO รุ่น : BOOM หมายเหตุ : พร้อมอุปกรณ์ตามมาตรฐานผู้ผลิตครบชุด	รหัสสินค้า : CT9912(CR)(HM) ยี่ห้อ : COTTO รุ่น : CT9912(CR)(HM) หมายเหตุ : พร้อมอุปกรณ์ตามมาตรฐานผู้ผลิตครบชุด	รหัสสินค้า : CT0274(HM) ยี่ห้อ : COTTO รุ่น : EDGE หมายเหตุ : พร้อมอุปกรณ์ตามมาตรฐานผู้ผลิตครบชุด
		
4	5	6
รหัสสินค้า : C0141 ยี่ห้อ : COTTO รุ่น : BRIO พร้อมอ่าง หมายเหตุ : พร้อมอุปกรณ์ตามมาตรฐานผู้ผลิตครบชุด แนะนำให้ใช้กับอ่างรุ่น C4241	รหัสสินค้า : CT1142A ยี่ห้อ : COTTO รุ่น : SORROCCO SENSE หมายเหตุ : พร้อมอุปกรณ์ตามมาตรฐานผู้ผลิตครบชุด	รหัสสินค้า : MC249 ยี่ห้อ : COTTO รุ่น : PERFECT หมายเหตุ : พร้อมอุปกรณ์ตามมาตรฐานผู้ผลิตครบชุด
		
7	8	9
รหัสสินค้า : - ยี่ห้อ : SANWA รุ่น : กัสเบลด ขนาด 1/2" หมายเหตุ : พร้อมอุปกรณ์ตามมาตรฐานผู้ผลิตครบชุด	รหัสสินค้า : C814 ที่ถังระเหย ยี่ห้อ : COTTO รุ่น : STANDARD หมายเหตุ : พร้อมอุปกรณ์ตามมาตรฐานผู้ผลิตครบชุด	รหัสสินค้า : CT64022P (HM) ยี่ห้อ : COTTO รุ่น : FLOORDRAIN หมายเหตุ : พร้อมอุปกรณ์ตามมาตรฐานผู้ผลิตครบชุด

หมายเหตุ : 1. รุ่นสุขภัณฑ์และอุปกรณ์อาจมีการเปลี่ยนแปลงระหว่างการก่อสร้าง

2. ติด STOP VALVE แบบหมุน ก่อนเข้าสุขภัณฑ์ทุกชิ้น

ปร.ตรวจสอบแล้ว



ฝ่ายบริหารงานก่อสร้างและวัสดุ
สำนักงานทรัพย์สินส่วนพระมหากษัตริย์
110 หมู่ 10 ถนนพหลโยธิน กรุงเทพฯ 10200


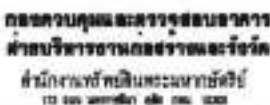[illegible]


แบบขยาย
ประตู-หน้าต่าง :

Roll : <u>21</u> / <u>4</u> / 2020	Total NA	26
------------------------------------	-------------	----

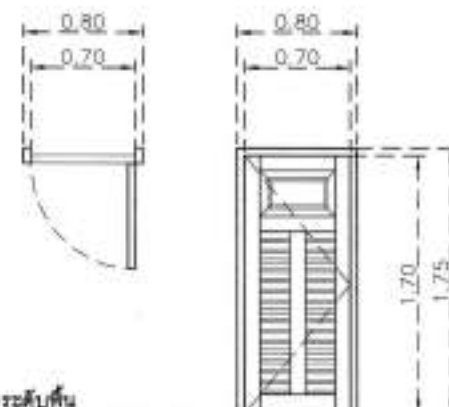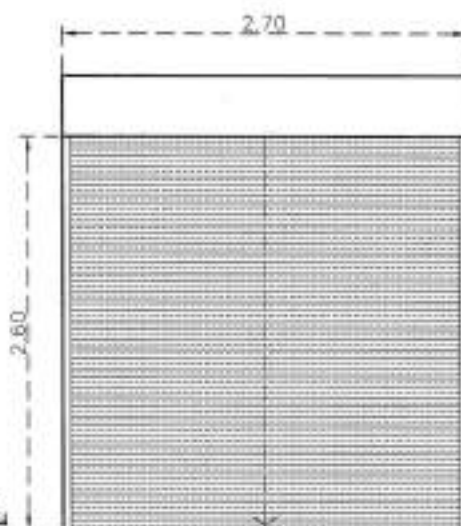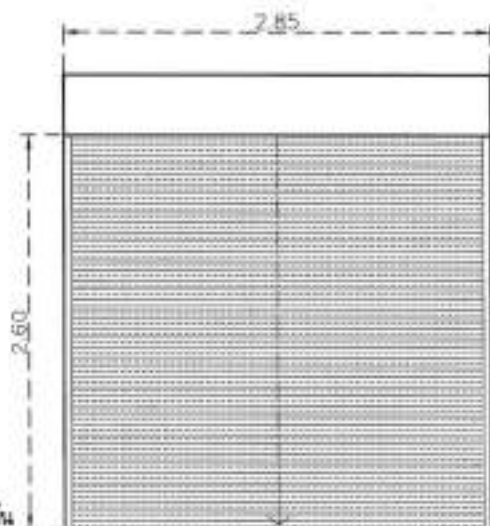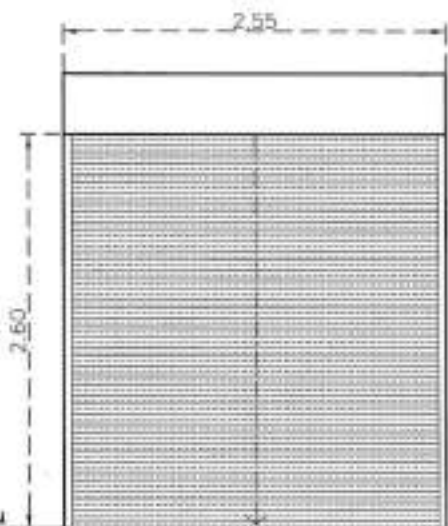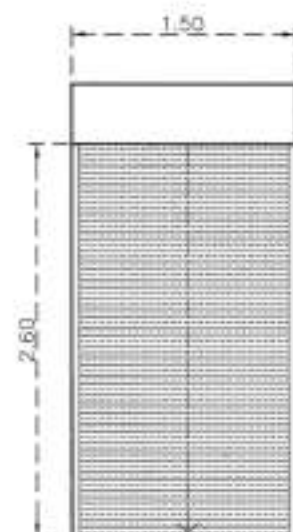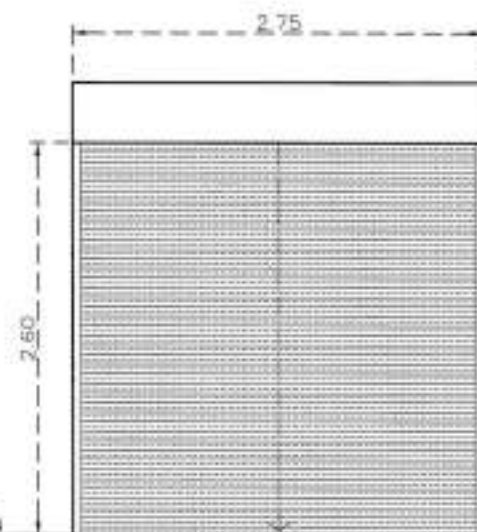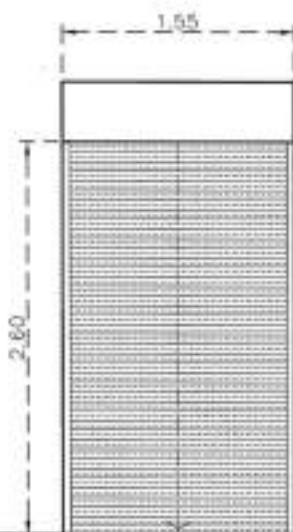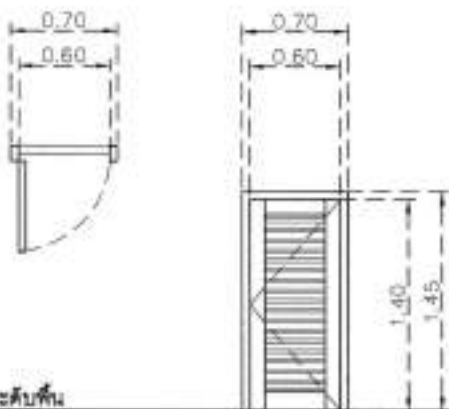[illegible][illegible]

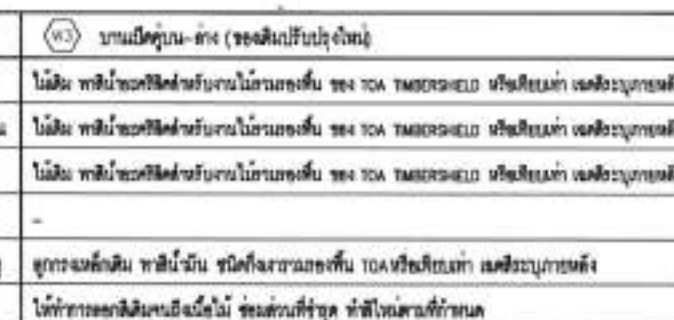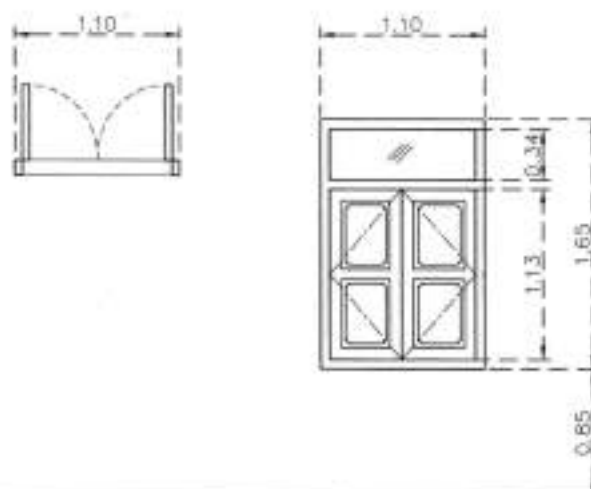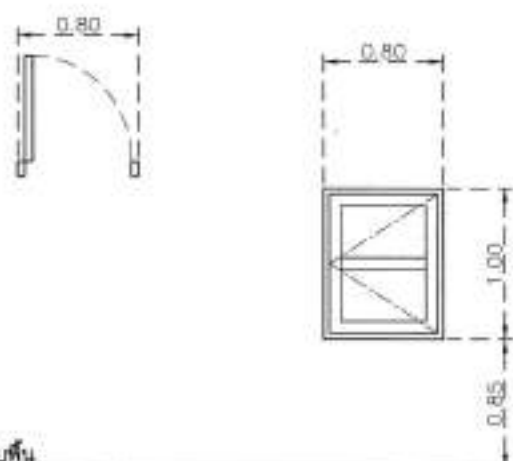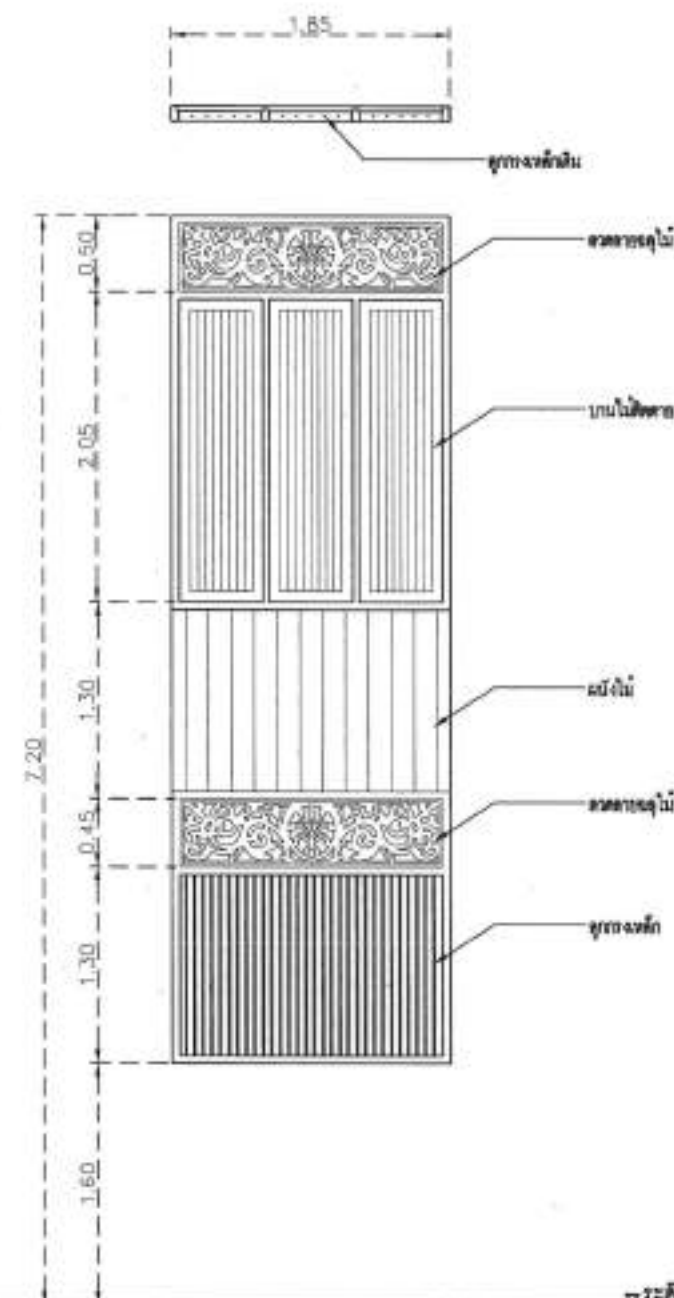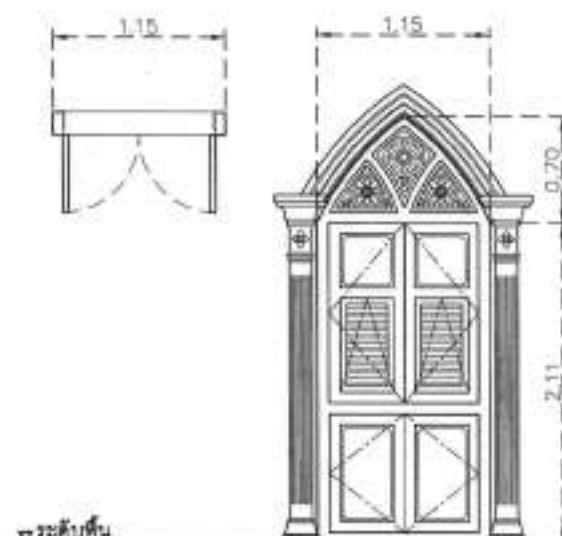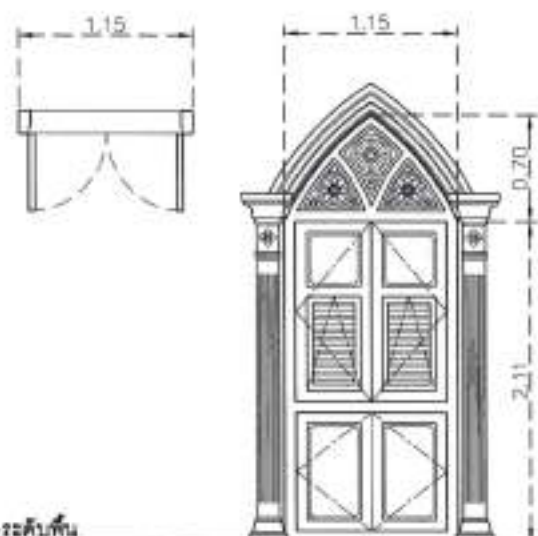

กองควบคุมและตรวจสถาปัตยกรรม
สำนักบริหารงานก่อสร้างและวิศวกรรม
สำนักงานทรัพย์สินส่วนพระมหากษัตริย์
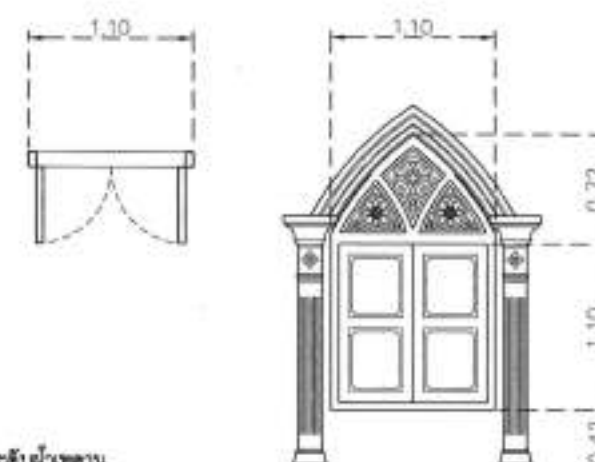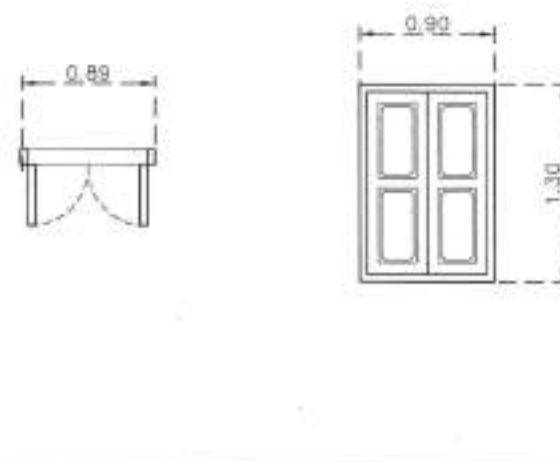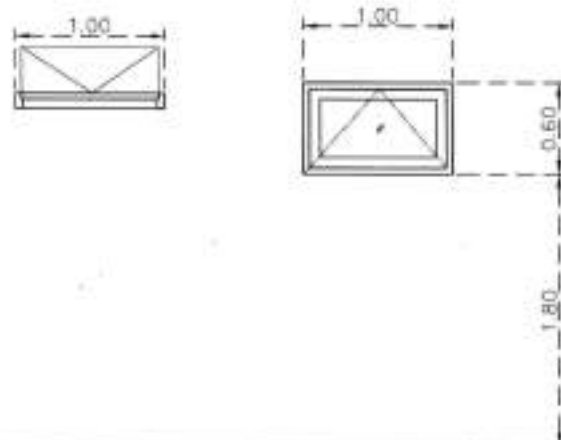


หมายเหตุ : รายละเอียดให้เป็นไปตามแบบและรายการซ่อมแซม และให้ผู้จ้างจัดทำ Shop Drawing ให้วิศวกร/ผู้ควบคุมงานของเจ้าจ้างตรวจเห็นชอบก่อนดำเนินการ

ปร.ตรวจสอบแล้ว

Roll : <u>21</u> / <u>4</u> /2008	Total NA	28
-----------------------------------	-------------	----

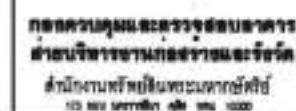




แผนผัง  เปลี่ยนหน้าต่างบานพับให้เป็นลูกฟิกบานเกล็ดไม้ โดยใช้บานกรอบเดิม และปรับปรุงใหม่โดยลอกสีเดิมจนถึงเนื้อไม้ ส่วนส่วนที่ชำรุด ทาสี เปลี่ยนอุปกรณ์ใหม่โดยบานพับ 4" 3 ตัว/บาน (ชนิดผิวเงาและผิวทึบ) , กลอนติดบานกรอบช่วงบานยาว 8" ช่วงล่างยาว 4", น๊อตจับ , ขนั้วยาว 4", ขนั้วบานยาว 4" อุปกรณ์ทั้งหมดเป็นโลหะสีทองเหลืองรมดำ

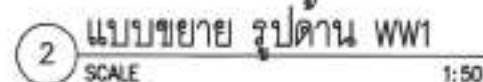

- ระยะของช่องเปิดประตู-หน้าต่าง ให้ผู้รับจ้างตรวจสอบระยะหน้างานจริงจากสถานที่ก่อสร้างอีกครั้ง โดยให้อ้างอิงจากอาคารเดิมเป็นหลัก
- ชิ้นส่วนงานไม้ทั้งหมด ลอกสีจนเนื้อไม้ ส่องส่วนที่เสียหายด้วยไม้ชนิดเดียวกัน หรือทำเพิ่มใหม่ตามรูปแบบเดิมสำหรับในส่วนที่ชำรุดไม่สามารถซ่อมแซมได้ ทาสีอะคริลิกสำหรับงานไม้ขาวรองพื้น ของ TOA TIMBERSHIELD หรือเทียบเท่า เฉดสีระบบภายหลัง

ปร.ตร.จบแล้ว




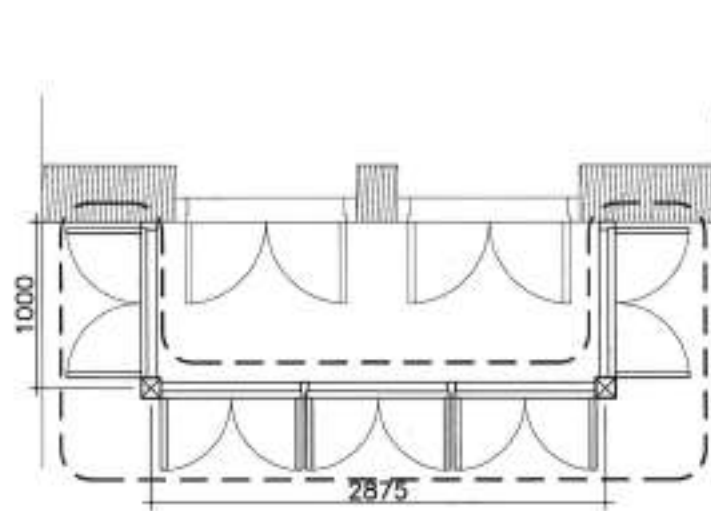


1 แบบขยาย แปลน WW2
SCALE

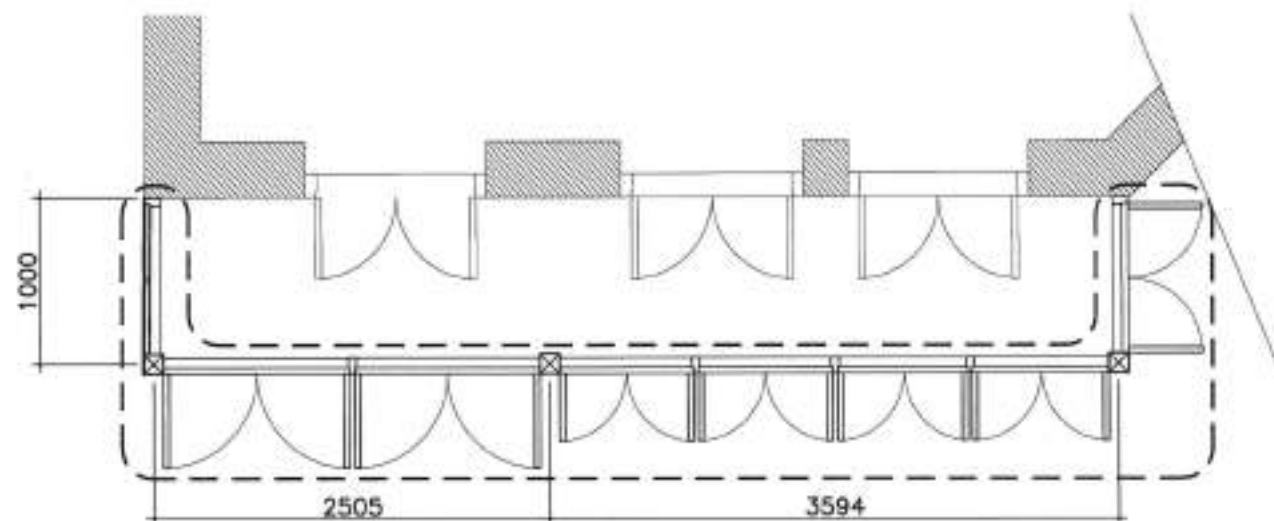

3 แบบขยาย แปลน WW3
SCALE 1:50


แผนผัง  และ  เปลี่ยนหน้าต่างบานพับให้เป็นลูกฟูกบานเกล็ดไม้ โดยใช้ บานกรอบเดิม และปรับปรุงใหม่โดยลอกสีเดิมจนถึงเนื้อไม้ ส่วนส่วนที่ชำรุด หากสี เปลี่ยนลูกฟูกใหม่โดย บานพับ 4" 3 ตัว/บาน (ชนิดผิวแนวระนาบหัวข้อ) , กลอนยึดบานกรอบ ช่วงบนยาว 8" ช่วงล่างยาว 4", น๊อตจับ , ขอสับยาว 4", ขอสับยาว 4" อุปกรณ์ทั้งหมดเป็นโลหะทรงแท่งหรือกลม

ดูแบบขยายงานตกแต่ง 02

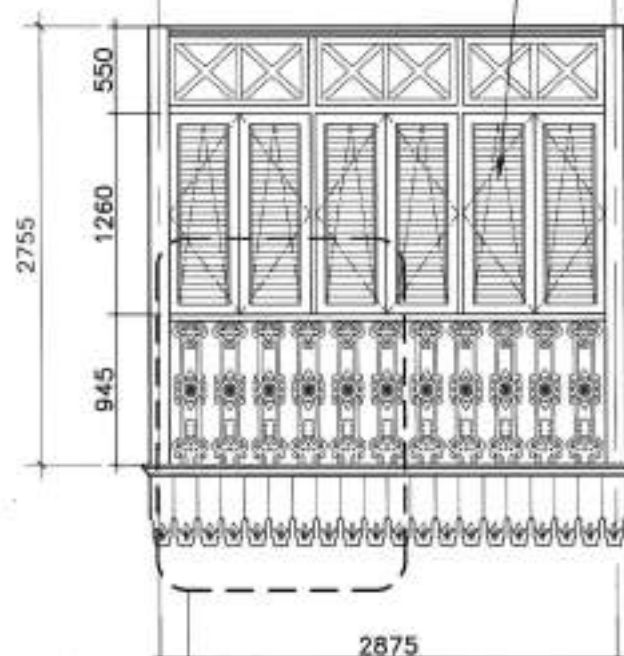

รูปแบบรายงานตักแตง 01

2 แบบขยาย รูปด้าน WW2
SCALE 1:50

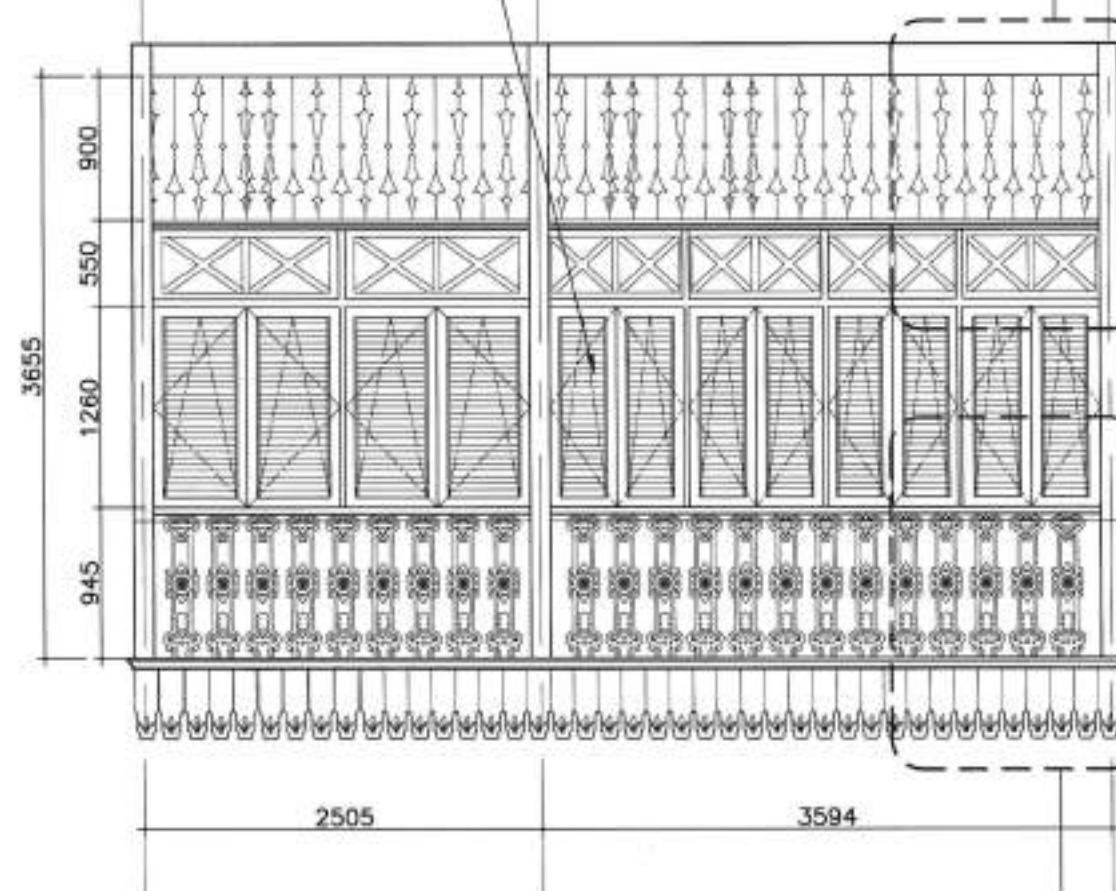

4 แบบขยาย รูปด้าน WW3
SCALE 1:50

— รูปแบบขยายงานตึกแต่ง 01





หมายเหตุ

- ระยะเวลาของช่องเปิดประตู-หน้าต่าง ให้ผู้รับจ้างตรวจสอบระยะหน้างานจริงจากสถานที่ก่อสร้างอีกครั้ง โดยให้อ้างอิงจากอาคารเดิมเป็นหลัก
- ชิ้นส่วนงานไม้ทั้งหมด ลอกสีจนถึงเนื้อไม้ ซ่อมส่วนที่เสียหายด้วยไม้ชนิดเดียวกัน หรือทำเพิ่มใหม่ตามรูปแบบเดิมสำหรับในส่วนที่ชำรุดไม่สามารถซ่อมแซมได้ หากสีน้ำอะคริลิคสำหรับงานไม้รวมของพื้น ของ TOA TIMBERSHIELD หรือเทียบเท่า เจดสีจะบ่งบายหลัง

----------------------------------	---------------	---

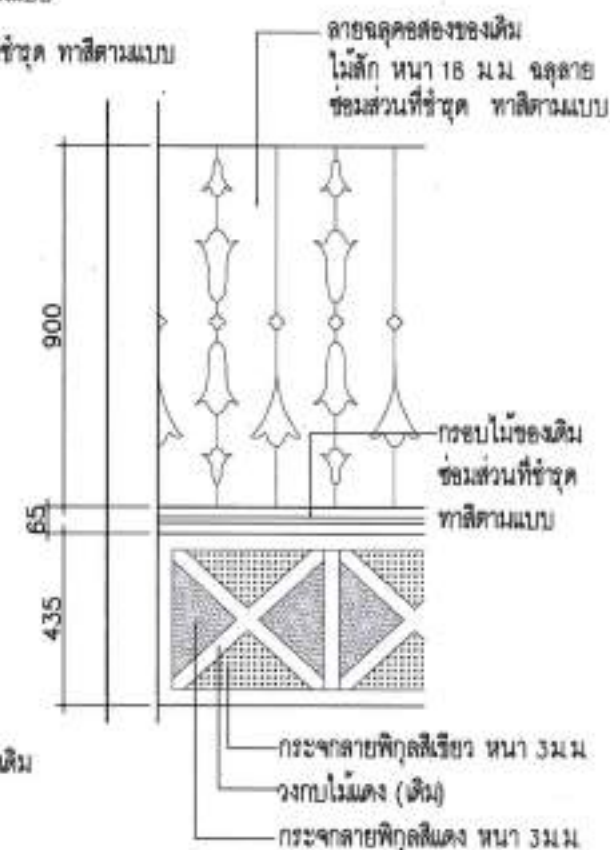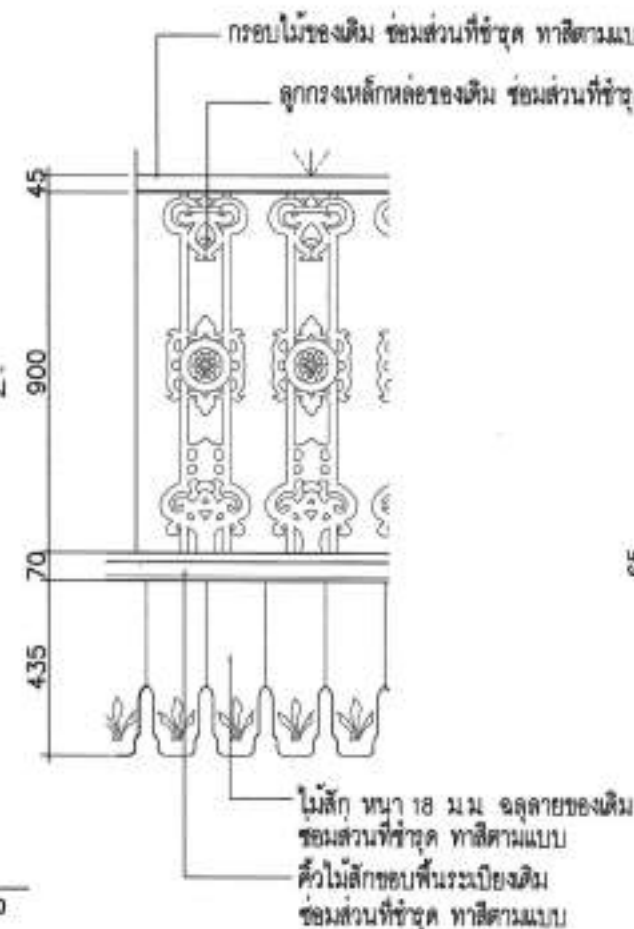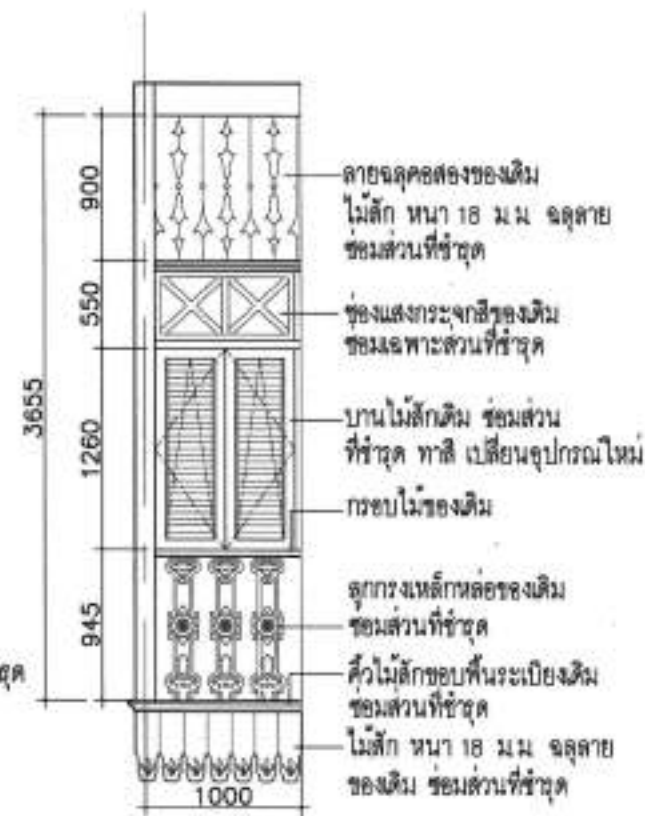
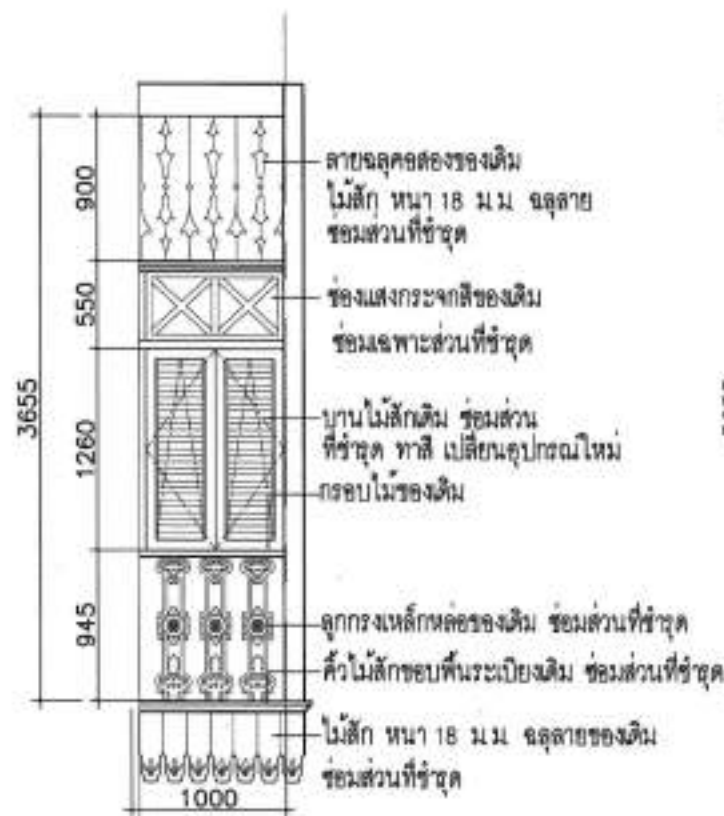


1 แบบขยาย รูปด้านซ้าย WW1, WW2, WW3
SCALE 1:50

2 แบบขยาย รูปด้านขวา WW1, WW2, WW3
SCALE 1:50

3 แบบขยาย งานตกแต่ง 01
SCALE 1:50

4 แบบขยาย งานตกแต่ง 02
SCALE 1:50

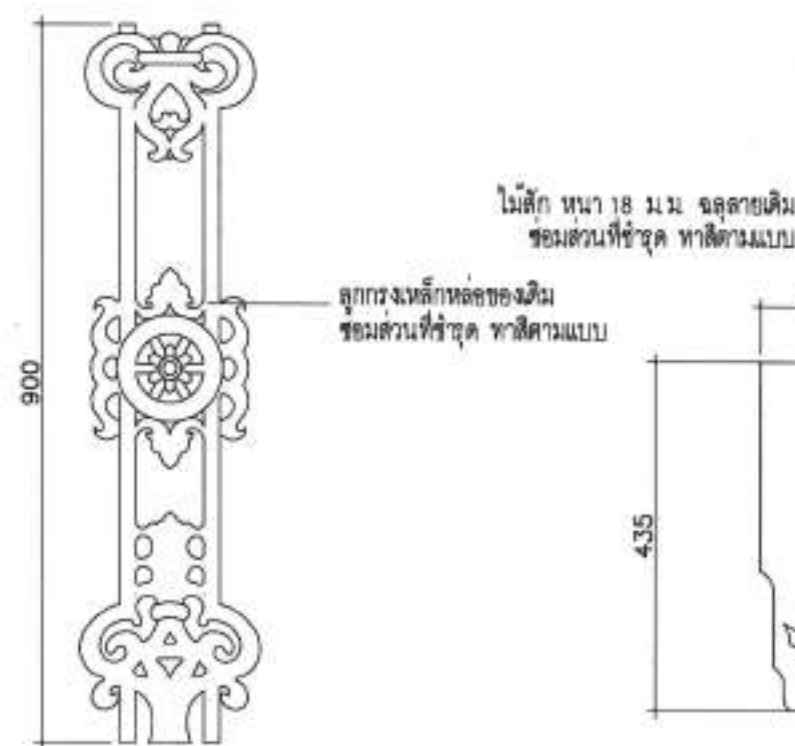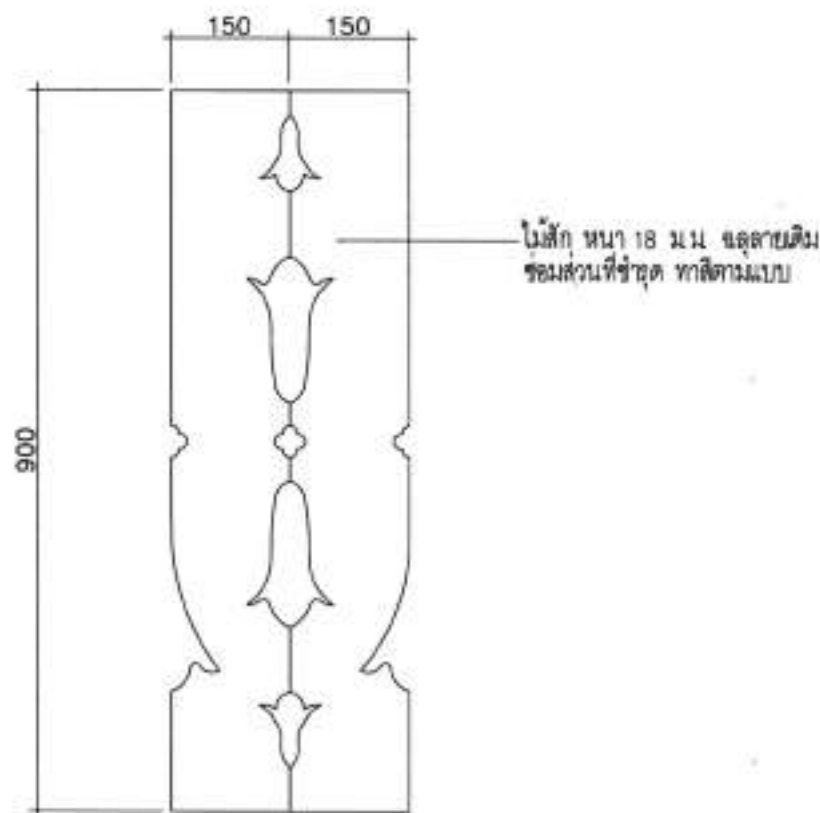

5 แบบขยาย ลายฉลุคอส
SCALE 1:50

6 แบบขยาย ลูกกรงเหล็กหล่อ
SCALE 1:50

7 แบบขยาย ลายฉลุขอบพื้นระเบียง
SCALE 1:50

หมายเหตุ

- ระยะเวลาของงวดประจักษ์-หน้าต่าง ให้ผู้รับจ้างตรวจสอบระยะหน้างานจริงจากสถานที่ก่อสร้างอีกครั้ง โดยให้อ้างอิงจากอาคารเดิมเป็นหลัก
- ลายฉลุตกแต่ง และลูกกรงเหล็กหล่อ และชิ้นส่วนประดับทางสถาปัตยกรรมในการซ่อมแซมส่วนที่ชำรุดเสียหายหรือต้องทำขึ้นใหม่ ให้อ้างอิงจากรูปแบบขององค์ประกอบอาคารที่มีอยู่เดิมเป็นหลัก
- สีสีที่ใช้สำหรับงานไม้ ให้ใช้สีน้ำอะคริลิคสำหรับงานไม้รวมรองพื้นของ TOA TIMBERSHIELD หรือเทียบเท่า เจดสีระเบียงภายหลัง
- สีสีที่ใช้สำหรับงานเหล็ก ให้ใช้สีน้ำอะคริลิคทั้งงานรวมรองพื้นของ TOA GUPTON หรือเทียบเท่า เจดสีระเบียงภายหลัง

โปรดตรวจสอบแล้ว



กรมศิลปากร
สำนักงานศิลปกรรมแห่งชาติ
สำนักงานศิลปกรรมแห่งชาติ
111 หมู่ 1 ถนนวิภาวดี 400 กรุงเทพมหานคร 10600

ผู้รับงาน
นายสมชาย ภูมิพัฒน์ สุทธิกุล




กรมศิลปากรและตรวจสภาพอาคาร
ฝ่ายบริหารงานก่อสร้างและวัสดุ
สำนักงานทรัพย์สินส่วนพระมหากษัตริย์
173 ถนนพญาไท แขวงวังใหม่ เขตปทุมวัน กรุงเทพมหานคร 10330

ผู้รับงาน
สถาปนิก ๑/๒๕๖๓ สุวิมล

รองผู้รับงานจาก
ศาสตราจารย์ ดร.ปรีดี ๑๕/๒๕๖๓

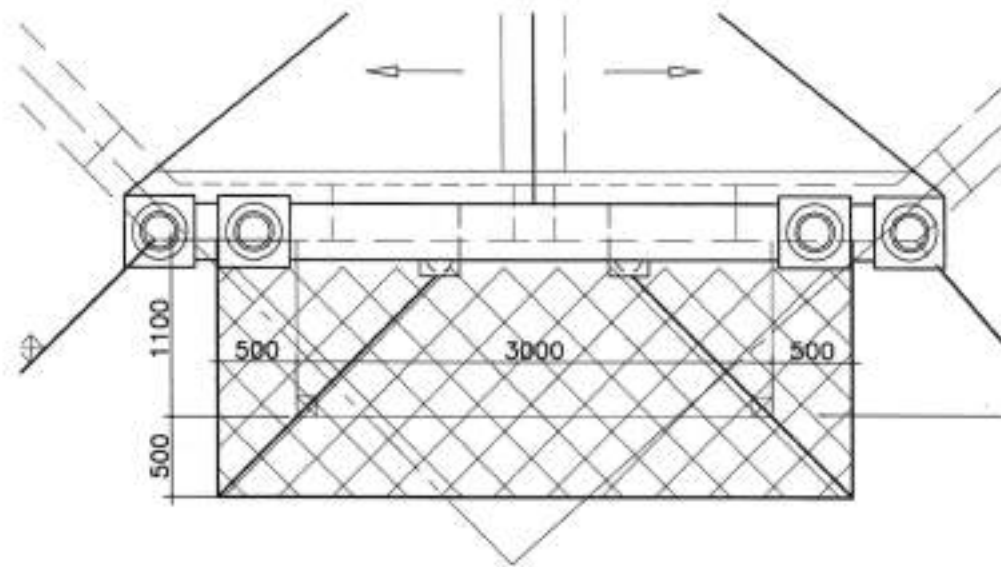
โครงหลังคาไม้เดิม ทั้งหมดซ่อมปรับระดับหลังจันทันให้ได้ระดับเท่ากันทุกตัว ทาน้ำยากันปดวก
ติดตั้งระแนงเหล็กอาบสังกะสี สำหรับรูป หน้า 0.7 มม.
บุผนังระแนงด้วยคอนกรีต นิวสโกล์ โขเรียนทอล สีเขียว ของ SCG ระยะห่างระแนง และ
อุปกรณ์ ครอบ ตามมาตรฐานของบริษัทผู้ผลิต

1 แบบขยาย แพนด ELE 02
SCALE 1:50

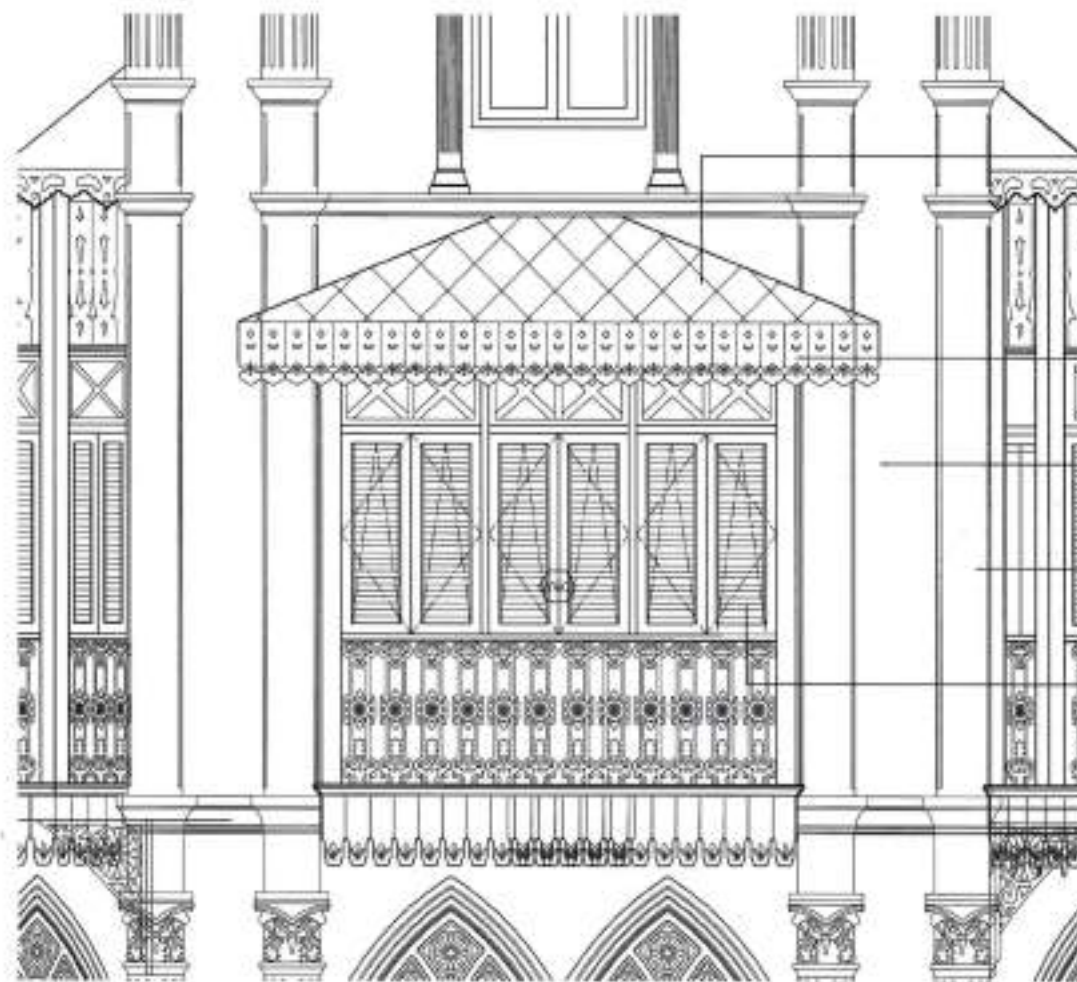

โครงหลังคาไม้เดิม ทั้งหมดซ่อมปรับระดับหลังจันทันให้ได้ระดับเท่ากันทุกตัว ทาน้ำยากันปดวก
ติดตั้งระแนงเหล็กอาบสังกะสี สำหรับรูป หน้า 0.7 มม.
บุผนังระแนงด้วยคอนกรีต นิวสโกล์ โขเรียนทอล สีเขียว ของ SCG ระยะห่างระแนง และ
อุปกรณ์ ครอบ ตามมาตรฐานของบริษัทผู้ผลิต

ลายฉลุชายคาไม้ของเดิม ซ่อมส่วนที่ชำรุดเสียหาย ทาสีน้ำอะคริลิกสำหรับงานไม้รวมรองพื้น
ของ TOA TIMBERSHIELD หรือเทียบเท่า (เจดสีระบุภายหลัง)

เลาปูนฉาบผิวผนังเดิมทาสีน้ำอะคริลิกสำหรับงานไม้รวมรองพื้น ทาสีรองพื้น TOA EXTRAWET PRIMER
และทาสีทับหน้าด้วยสีน้ำอะคริลิก TOA EXTRASHIELD ชนิดเนื้อเนียน หรือเทียบเท่า (เจดสีระบุภายหลัง)

เสาปูนปั้น และลวดบัว ซ่อมส่วนที่ชำรุดเสียหาย ด้วยปูนดำสำหรับงานปูนปั้น ทาสีรองพื้น TOA EXTRAWET PRIMER
และทาสีทับหน้าด้วยสีน้ำอะคริลิก TOA EXTRASHIELD ชนิดเนื้อเนียน หรือเทียบเท่า (เจดสีระบุภายหลัง)

แผงผนัง AWW ครอบและยึดใน แบบขยาย PW2

หมายเหตุ

- ระยะของช่องเปิดประตู หน้าต่าง ให้ผู้รับจ้างตรวจสอบระยะหน้างานจริง
จากสถานที่ก่อสร้างอีกครั้ง โดยให้อ้างอิงจากอาคารเดิมเป็นหลัก
- งานลวดบัวปูนปั้นผนัง เสา และชิ้นส่วนประกอบทางสถาปัตยกรรมทั้งหมด ในการซ่อมแซม
ส่วนที่ชำรุดเสียหายหรือต้องทำขึ้นใหม่ เพื่อให้สอดคล้องกับรูปแบบของ
องค์ประกอบอาคารที่มีอยู่เดิมเป็นหลัก

2 แบบขยาย รูปด้าน ELE 02
SCALE 1:50

รายละเอียดการแก้ไขแบบ			
ครั้งที่	แก้ไข	แบบ	วันที่

NOTE:
ให้ทำการตรวจสอบระยะเปิดประตู หน้าต่าง ก่อนดำเนินการ
และให้ผู้รับจ้างตรวจสอบระยะเปิดประตู หน้าต่าง ก่อน
ดำเนินการแก้ไขงาน โดยให้ผู้รับจ้างตรวจสอบระยะ
ก่อนเปิดงาน 5-10 วันก่อนดำเนินการ

โดยงาน :
งานปรับปรุงซ่อมแซมอาคาร 3 ชั้น
หมายเลข 204-206/253,768-771

ผู้รับงาน :
สำนักงานทรัพย์สินส่วนพระมหากษัตริย์

แบบขยาย ELE 02



กรมศิลปากร
ฝ่ายบริหารงานก่อสร้างและวัสดุ
สำนักงานศิลปกรรมแห่งชาติ
171 ถนนพหลโยธิน กรุงเทพฯ 10330

ผู้ควบคุมงาน
นายวิชาญ อธิราชกุล สุรินทร์

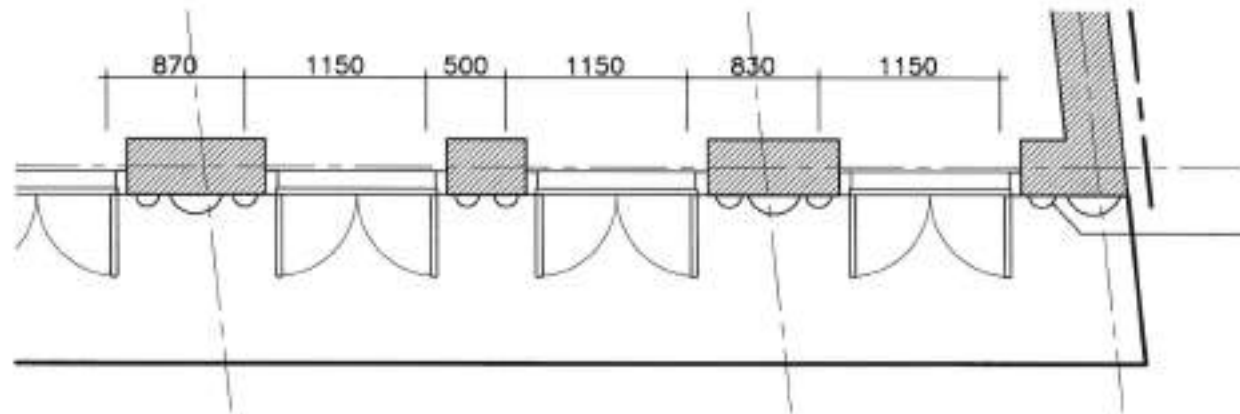
เสาปูนปั้น และลวดบัว ซ่อมส่วนที่เสียหาย ด้วยปูนสำหรับงานปูนปั้น ทาสีรองพื้น TOA EXTRAWET PRIMER และทาสีทับหน้าด้วยสีน้ำอะคริลิก TOA EXTRASHIELD ชนิดเนื้อเนียน หรือเทียบเท่า เจดสีระบุภายหลัง

1 แบบขยาย แปลน ELE 03
SCALE 1:50

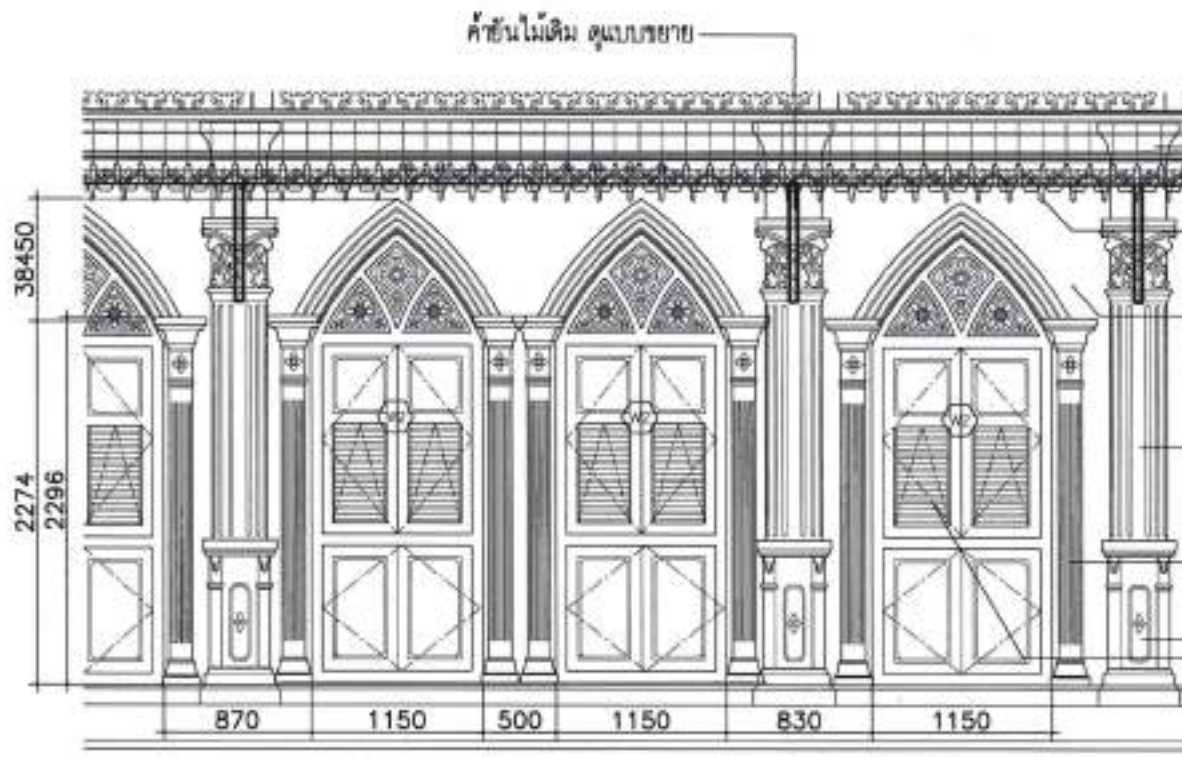

ลายฉลุขอบพื้นระแนงไม้ ซ่อมส่วนที่เสียหาย ทาสีน้ำอะคริลิกสำหรับงานไม้ ของ TOA TIMBERSHIELD หรือเทียบเท่า เจดสีระบุภายหลัง

เสาปูนปั้นบนผนัง ซ่อมส่วนที่เสียหายด้วยปูนสำหรับงานปูนปั้น ทาสีรองพื้น TOA EXTRAWET PRIMER และทาสีทับหน้าด้วยสีน้ำอะคริลิก TOA EXTRASHIELD ชนิดเนื้อเนียน หรือเทียบเท่า เจดสีระบุภายหลัง

เสาปูนฉาบผิวผนังเดิมเฉพาะส่วนที่เสียหายออก และฉาบใหม่ด้วยปูนหมัก ทาสีรองพื้น TOA EXTRAWET PRIMER และทาสีทับหน้าด้วยสีน้ำอะคริลิก TOA EXTRASHIELD ชนิดเนื้อเนียน หรือเทียบเท่า เจดสีระบุภายหลัง

เสาปูนปั้น และลวดบัว ซ่อมส่วนที่เสียหาย ด้วยปูนสำหรับงานปูนปั้น ทาสีรองพื้น TOA EXTRAWET PRIMER และทาสีทับหน้าด้วยสีน้ำอะคริลิก TOA EXTRASHIELD ชนิดเนื้อเนียน หรือเทียบเท่า เจดสีระบุภายหลัง

ดูแบบขยายประตู หน้าต่าง

2 แบบขยาย รูปด้าน ELE 03
SCALE 1:50

หมายเหตุ

- ระยะของช่องเปิดประตู-หน้าต่าง ให้ผู้รับจ้างตรวจสอบระยะหน้างานจริง จากสถานที่ก่อสร้างอีกครั้ง โดยให้อ้างอิงจากอาคารเดิมเป็นหลัก
- งานลวดบัวปูนปั้นผนัง เสา และชิ้นส่วนประกอบทางสถาปัตยกรรมทั้งหมด ในการซ่อมแซม ส่วนที่ชำรุดเสียหายหรือต้องทำขึ้นใหม่ เพื่อให้องค์ประกอบสมบูรณ์ให้อ้างอิงจากรูปแบบของ องค์ประกอบอาคารที่มีอยู่เดิมเป็นหลัก

ปร.ตรวจสอบแล้ว



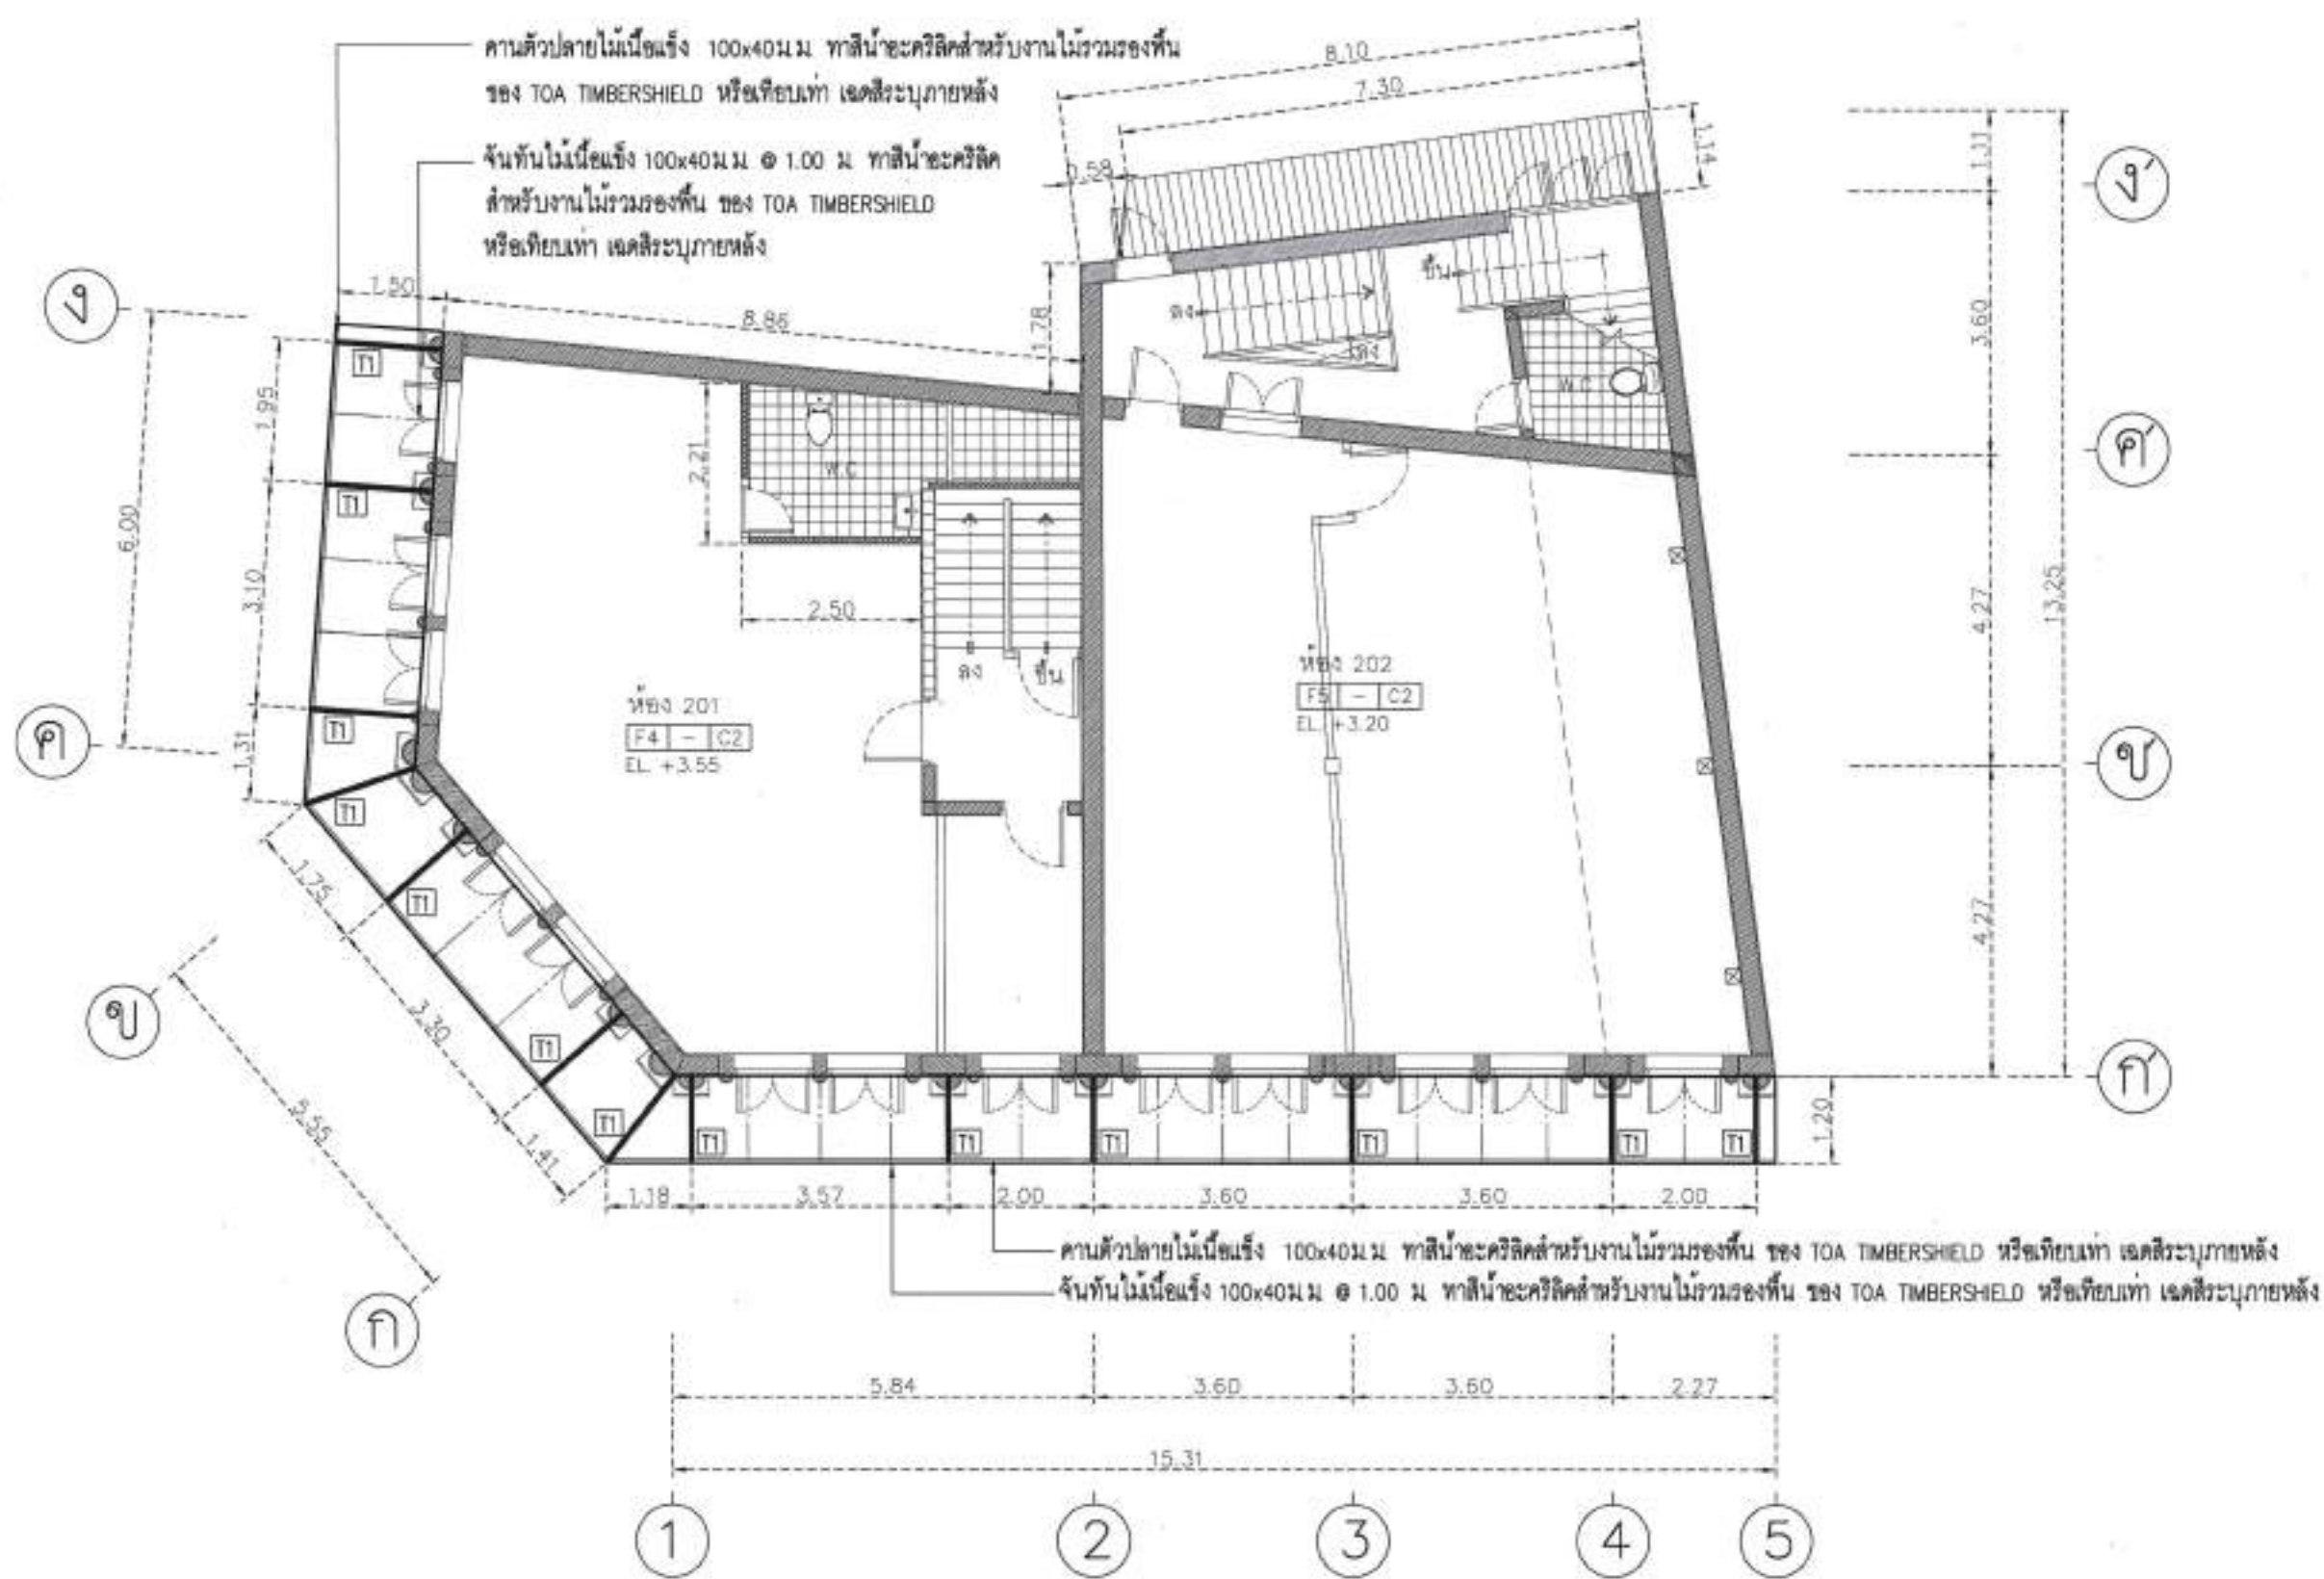
1 แปลน โครงสร้างกันสาด
SCALE 1:100

หมายเหตุ : รายละเอียดให้เป็นไปตามแบบและรายการข้อแถม และให้ผู้รับจ้างจัดทำ Shop Drawing ให้วิศวกร/ผู้ควบคุมงานของวิศวกร/ผู้ควบคุมงานตรวจสอบก่อนดำเนินการ

ปร.ค.

หน้า 21 / 4 / 2008

Total NA 36



รายละเอียดการแก้ไข			
ลำดับ	แก้ไข	แก้ไข	แก้ไข

NOTE:
ให้ทำการแก้ไขตามแบบและรายการซ่อมแซม และให้ผู้รับจ้างจัดทำ Shop Drawing ให้วิศวกร/ผู้ควบคุมงานของเจ้าพนักงานท้องถิ่นก่อนดำเนินการ

โครงการ :
งานปรับปรุงซ่อมแซมอาคาร 3 ชั้น
เลขที่ 204-206/253,768-771






แบบขยาย รูปตัดกันสาด

แบบขยาย แป้นเหล็กประกบกันสาด

แบบขยาย กล้องเหล็กกับคานไม้

วันที่ 21/4/2566 Total NA 37

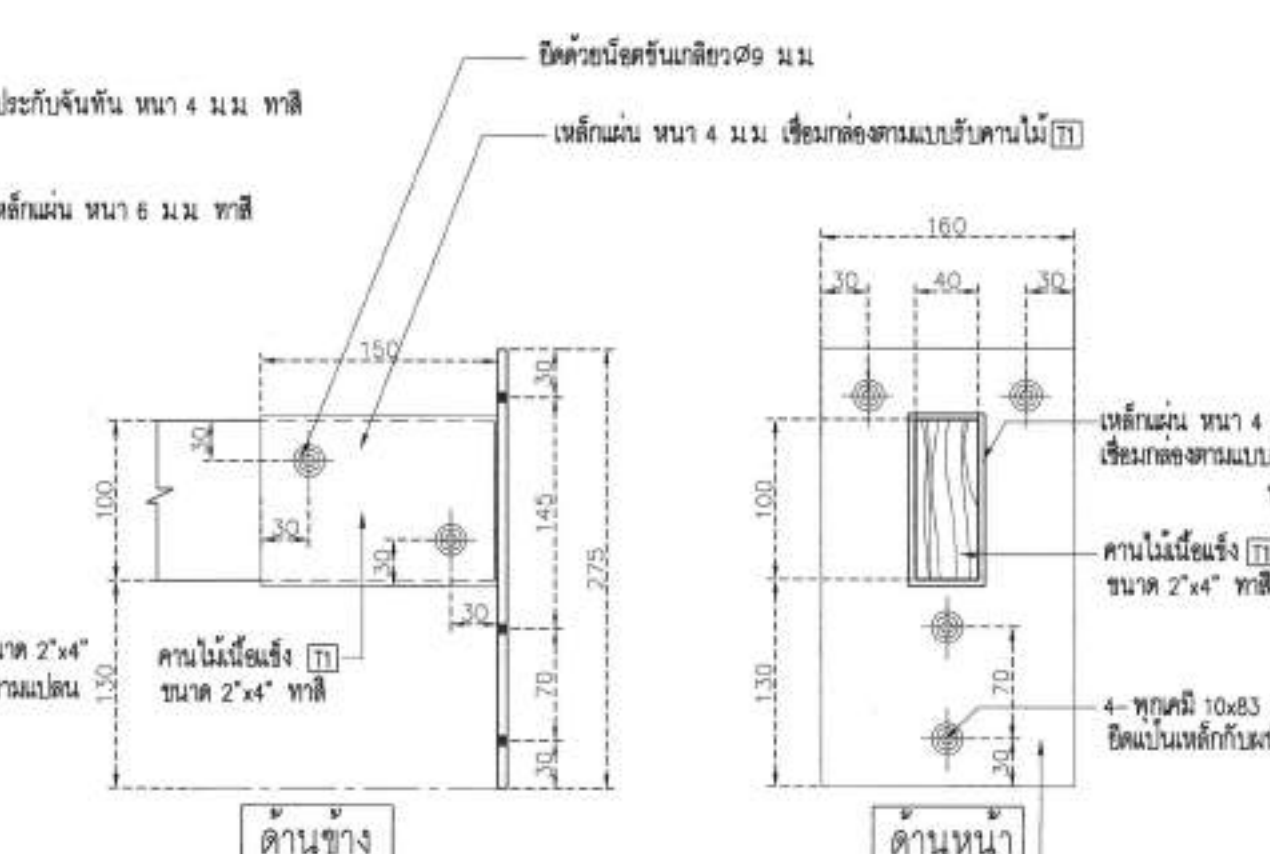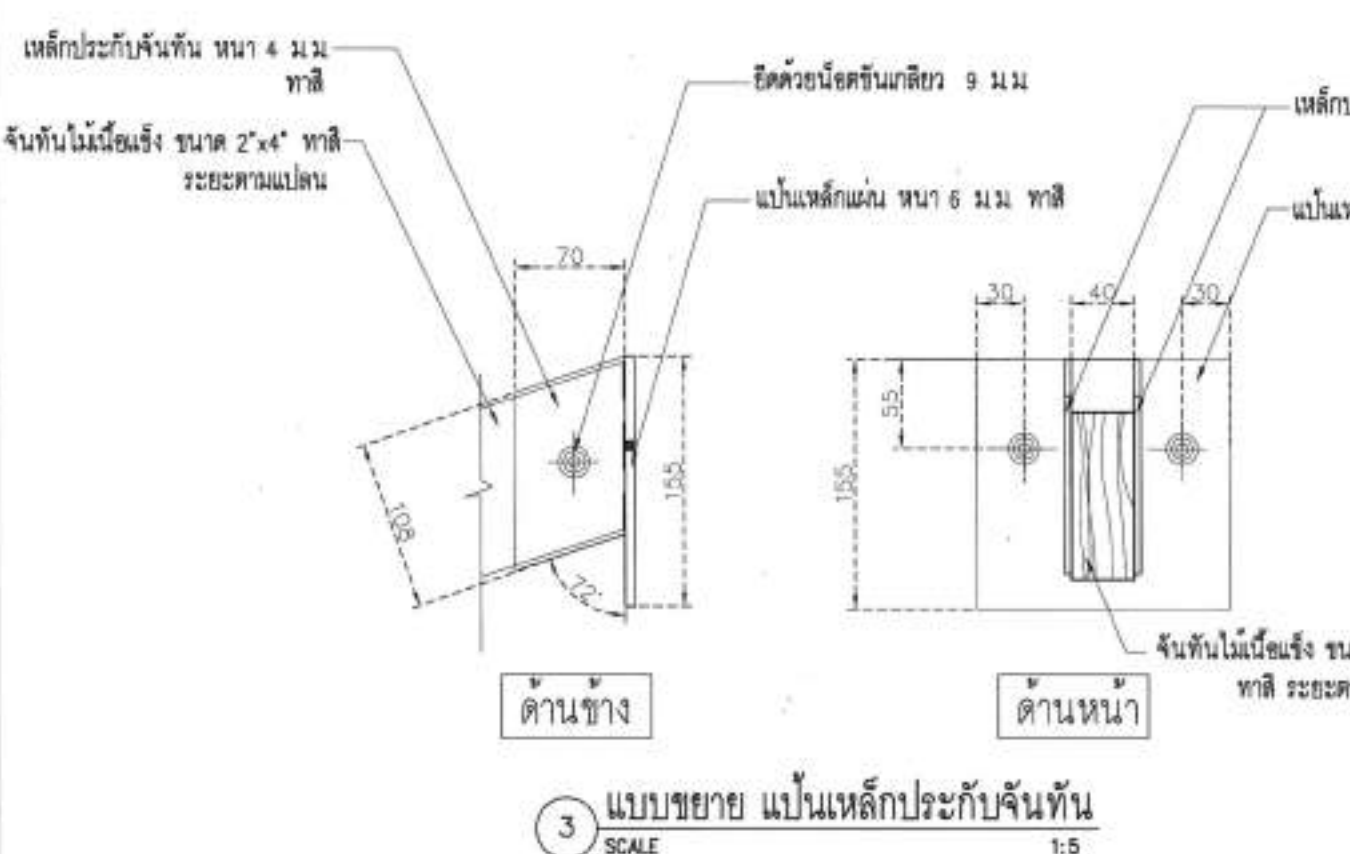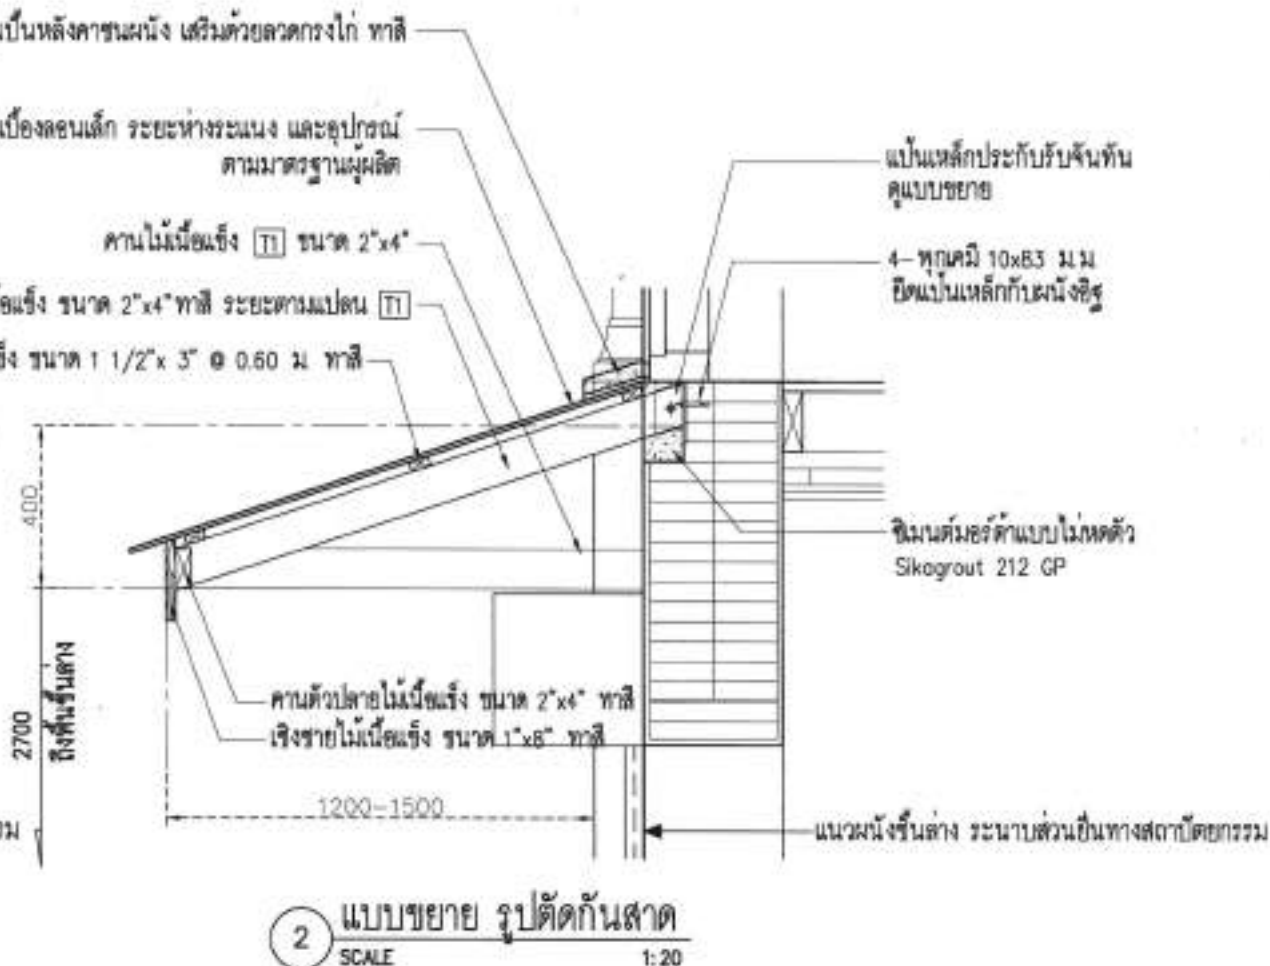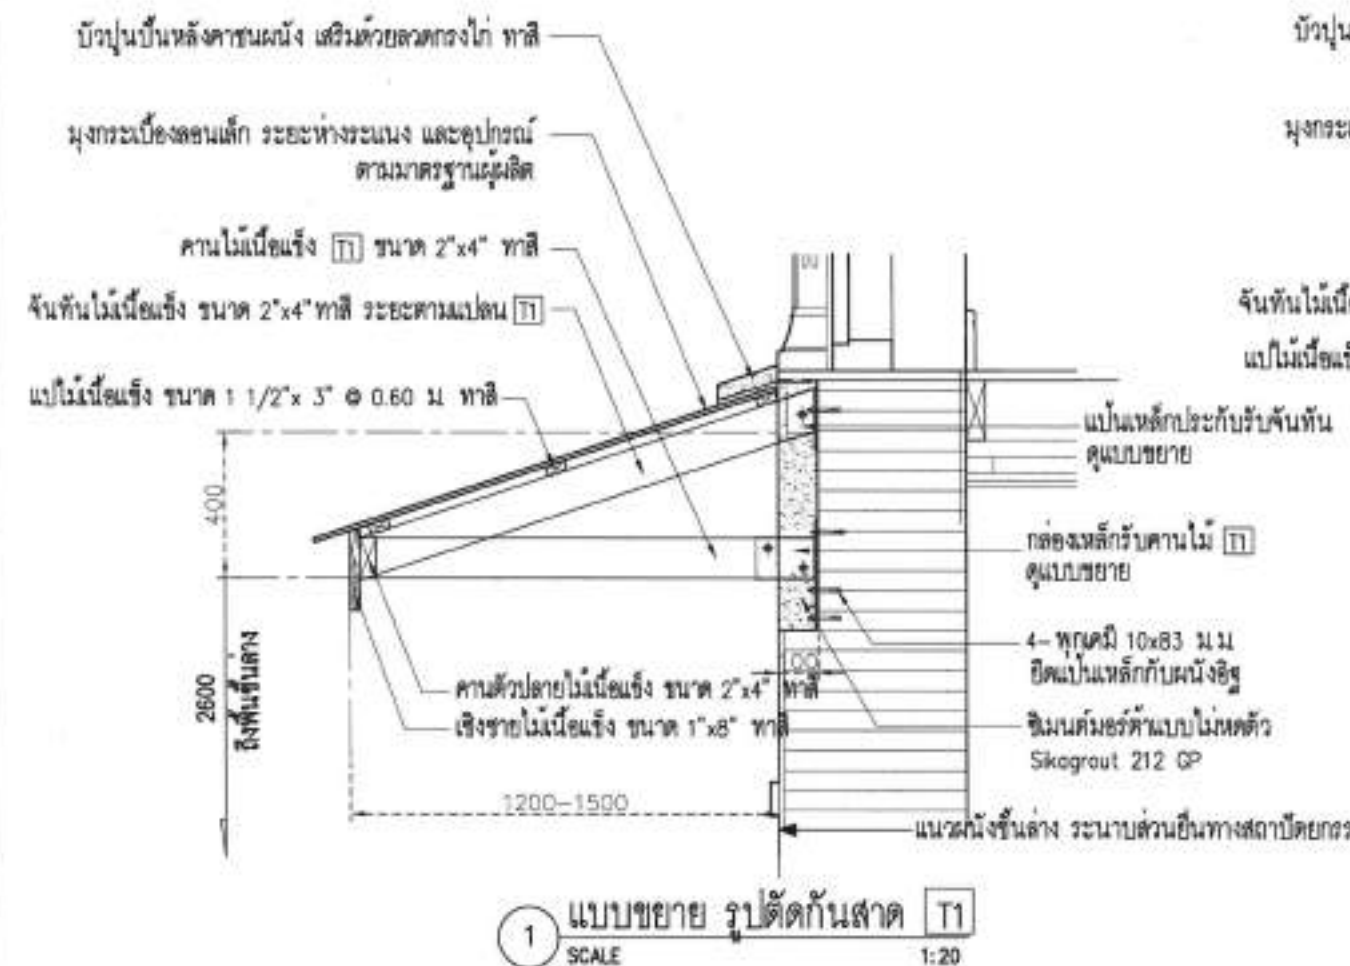

หมายเหตุ : รายละเอียดให้เป็นไปตามแบบและรายการซ่อมแซม และให้ผู้รับจ้างจัดทำ Shop Drawing ให้วิศวกร/ผู้ควบคุมงานของเจ้าพนักงานท้องถิ่นก่อนดำเนินการ

รายละเอียดประกอบแบบงานวิศวกรรม

1. งานเสิร์ฟ

- 1.1 งานเส้าเข็ม เส้าเข็มตอกต้องได้มาตรฐานอุตสาหกรรม 396-2524 คุณสมบัติที่ใช้ต้องมีกำลังอัดประลัย (ULTIMATE COMPRESSIVE STRESS) ไม่ต่ำกว่า 350 กก./ตร.ซม.เมื่อทดสอบด้วยคอนกรีตรูปทรงกระบอก
- 1.2 ลวดเหล็กอัดแรงกำลังสูงที่ใช้ในเส้าตอก
- ลวดเหล็กอัดแรงเป็นเหล็กชนิด (UNCOATED STRESS RELVED STEEL WRE INDENTED ROUND TYPE)
- สำหรับ SINGLE WRE เส้นผ่าศูนย์กลาง 4 มม. , 5 มม. , 7 มม. ตามมาตรฐาน มอก. 96-2525
- กำลังอัดประลัยสูงสุดของลวดเหล็กอัดแรงกำลังสูงต้องไม่ต่ำกว่า 17,500 กก./ตร.ซม. สำหรับลวดขนาดเส้นผ่าศูนย์กลาง 4 มม. , 5 มม. , 7 มม. ตามมาตรฐาน มอก. 96-2525


การต่อเชื่อมเสาเข็ม ในกรณีที่มีความยาวของเข็มไม่เหมาะสมกับการเคลื่อนย้าย หรือขนาดของของตัวเสาเข็มเอง และมีความจำเป็นในการเชื่อมต่อเสาเข็ม ผู้รับจ้างจะต้องมีการต่อเสาเข็มผู้รับจ้างจะต้องเสนอวิธีการเชื่อมต่อเสาเข็ม พร้อมทั้ง SHOP DRAWING ให้ผู้ควบคุมงานก่อนการดำเนินการ

2. งานคอนกรีต

- 2.1 ให้ใช้ปูนซีเมนต์ปอร์ตแลนด์ หยาบหรือเฮอร์วีนของปูนซีเมนต์ไทย นอกเหนือจากนั้นจะต้องได้รับความเห็นชอบวิศวกรผู้ออกแบบก่อน
 - 2.2 หยาบต้องเป็นหยาบน้ำจืดที่หยาบ มีลักษณะเม็ดแกร่ง สะอาดปราศจากอินทรีย์สารและวัตถุอื่นเจือปน ซึ่งอาจทดสอบได้ด้วยน้ำยาไรเดียมไฮดรอกไซด์ 3% ตามวิธีมาตรฐาน มีค่าFINESS MOULUS อยู่ระหว่าง 2.75-3.25
 - 2.3 หินที่ใช้ผสมคอนกรีตต้องมีลักษณะรูปร่างเหลี่ยมค่อนข้างกลม มีส่วนแบนเรียบน้อย ต้องเป็นหินที่แข็ง ทนทาน ไม่ผุกร่อน สะอาดปราศจากสารที่ผุกร่อนและ อินทรีย์สารอื่นๆเจือปน
 - 2.4 น้ำที่ใช้ผสมคอนกรีต ต้องใสสะอาด ดื่มได้ โดยปราศจากรส กลิ่น น้ำมัน กรด ต่าง เกลือ น้ำตาล และอินทรีย์สารอื่นๆ
 - 2.5 การผสมคอนกรีต ห้ามใช้คอนกรีตที่ผสมแล้วเกิน 30 นาที หรือคอนกรีตเริ่มก่อตัวเป็นก้อนแล้ว
- การเทต้องทำให้คอนกรีตที่เทแน่น โดยการใช้เครื่องสั่นคอนกรีต



3. ไม้แบบบดขี้ด กำหนดดังนี้

- 3.1 โดยทั่วไปนั่งคอนกรีตเปลือย ให้ใช้ไม้แบบไม้อัด หรือแบบเหล็ก และลบมุม 2
- 3.2 การค้ำของไม้แบบ ต้องทำอย่างแข็งแรง และปราณีต เมื่อถอดแบบออกแล้วต้องไม่คดหรือโค้งมากเกินไปถ้าปรากฏว่าเป็นโพรงหรือรู จะต้องปรับแต่งให้เรียบร้อย
- 3.3 ไม้แบบจะถอดออกไม่ได้จนกว่าจะครบกำหนดเวลา หลังจากเทคอนกรีตแล้วดังนี้
 - 3.3.1 แบบข้างเสา ข้างคาน ข้างกำแพง 2 วัน
 - 3.3.2 แบบข้างล่างของพื้น 14 วัน และเมื่อถอดแล้ว ให้ค้ำกลางคานอีก 12 วัน
 - 3.3.3 แบบข้างล่างของรับคาน 14 วัน และเมื่อถอดแล้ว ให้ค้ำกลางคานอีก 12 วัน
 - 3.3.4 ในกรณีที่เป็นโครงสร้างบนพื้นดิน ให้บดอัดดินให้แน่น แล้วปูแผ่นพลาสติกก่อนเทคอนกรีต

หมายเหตุ

1. ในกรณีเป็นเสา คาน โครงสร้างชนิด
2. งานโครงสร้างฐานรากจะต้องมีการตรวจสอบสภาพดินและปรับฐานรากให้เหมาะสมกับสภาพพื้นที่ก่อนทำงานจริงทุกครั้ง

การเสริมเหล็กกล่องช่องเปิดพื้นและผนัง คสด.

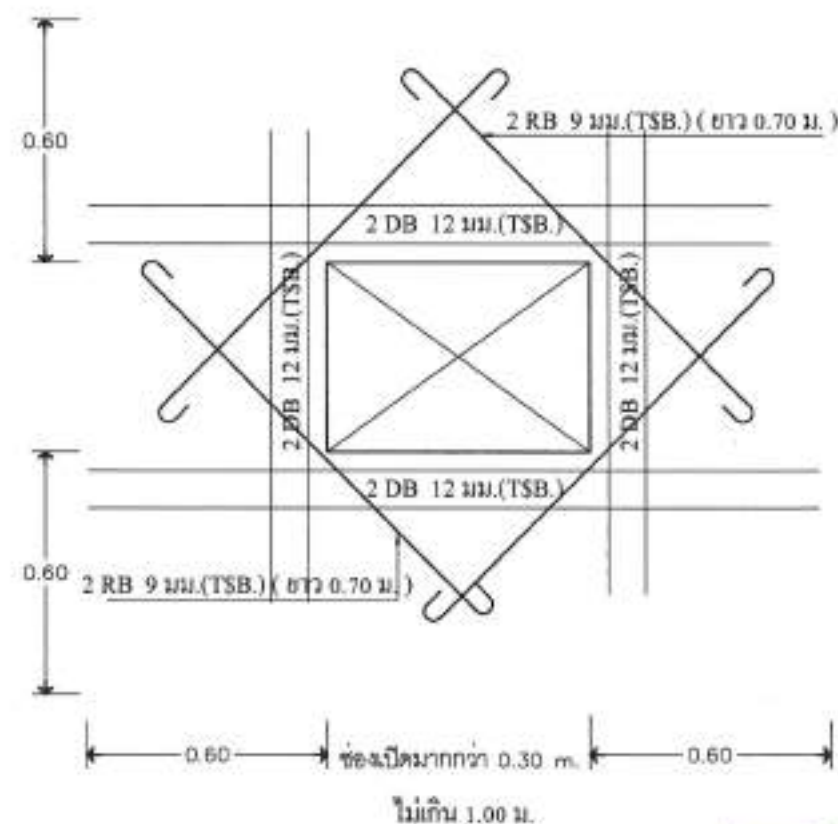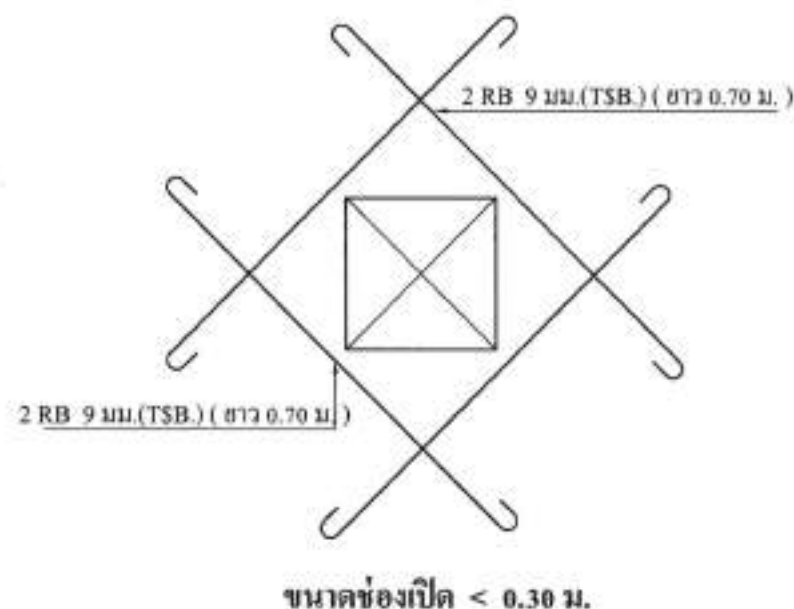

ปร.ตร.น.เลือกแล้ว



กองควบคุมและตรวจสอบอาคาร
สำนักบริหารความปลอดภัย
สำนักงานโยธาธิการและผังเมือง
173 ถนนพหลโยธิน แขวง ทุ่งพญาศรี เขตจตุจักร กรุงเทพฯ 10700

[illegible]


รายละเอียดการแก้ไขแบบ			
ครั้งที่	แก้ไข	รวม	วันที่

NOTE:

โทรศัพท์ : 254-256/255.769-771

ที่จังหวัดฉะเชิงเทรา :

12/17/11

รายละเอียดประกอบแบบ
งานวิศวกรรม

Full: <u>21</u> / <u>4</u> / 2008	Total NA	38
-----------------------------------	-------------	----

รายละเอียดประกอบแบบงานวิศวกรรม

4. เหล็กเสริมคอนกรีต

4.1 ต้องเป็นเหล็กเส้นที่ไม่เคยผ่านการใช้งานมาก่อน ไม่มีสนิมขุม ไม่มีวัสดุอื่นปะปนปลอม โดยมีจุด YIELD POINT ดังนี้

เหล็กข้ออ้อย (DB10-DB25) โทเหล็กชั้นคุณภาพมาตรฐาน มอก. SD 30 fy > 3000 ksc.

เหล็กกลม (RB 6- RB 25) โทเหล็กชั้นคุณภาพมาตรฐาน มอก. SR 24 fy > 2400 ksc.

4.2 ทดสอบเหล็กใช้เบอร์ 18 ตามมาตรฐานผลิตภัณฑ์อุตสาหกรรม มอก. 138-2518 ให้เป็นไปตามมาตรฐานของ วสท. ที่เกี่ยวข้องหรืออาจใช้ตารางต่อไปนี้เป็นแนวทาง

DIAMETER	ระยะทาบในแกนคอนกรีต	ระยะทาบในเสา	ระยะฝังในคาน, พื้น	ระยะฝังในเสา
หน่วยเป็นมม.	(F.T.L.)	(F.C.L.)	(F.T.A.)	(F.C.A.)
6.9	400	300	300	300
12	475	350	375	300
15	650	450	500	325
20	950	575	725	425
25	1475	700	1125	525
28	1850	800	1425	575
32	2400	900	1850	850

4.3 เหล็กรูปพรรณใช้เหล็กชั้นคุณภาพ Fe 24 และทาสีป้องกันสนิม จำนวน 2 ครั้งและทาสีทับชั้นสุดท้ายอีกครั้งหนึ่งด้วยสีน้ำมัน ทดสอบ ใช้ลวด ELECTRODE ชั้นคุณภาพ E -70xx

4.4 ระยะทั้งหมดที่ไม่ปรากฏในแบบเป็นเมตร และระดับเป็นเมตร และใช้ตัวเลขที่แสดงอยู่ในแบบถ้าระยะใดไม่ชัดเจนให้ตรวจสอบกับทางวิศวกรผู้ออกแบบก่อนทำการก่อสร้าง

4.5 พื้นคานฟ้า, พื้นห้องน้ำ, พื้นระเบียงและ โครงสร้างที่สัมผัสกับน้ำให้ผสมน้ำยาผสมคอนกรีตเพื่อป้องกันการซึมของน้ำ

4.6 ในกรณีที่แบบแปลนไม่ชัดเจน หรือขัดแย้งกับรายการอื่นผู้รับเหมาต้องสอบถามวิศวกรผู้ออกแบบก่อนดำเนินการก่อสร้าง

4.7 มาตรฐานในการก่อสร้าง ให้เป็นไปตามหลักมาตรฐานวิศวกรรม ของวิศวกรรมสถานแห่งประเทศไทย

มาตรฐานเหล็กเสริมงานคอนกรีต

(ถ้าไม่ได้ระบุในแบบ รายละเอียดเกี่ยวกับเหล็กเสริมและคอนกรีตให้ปฏิบัติตาม 'มาตรฐานสำหรับอาคารคอนกรีตเสริมเหล็ก ฉบับ 1001-16 ของวิศวกรรมสถานแห่งประเทศไทย')

สัญลักษณ์ทั่วไป		สัญลักษณ์ทั่วไป		สัญลักษณ์ทั่วไป		สัญลักษณ์ทั่วไป	
RB, yh	เหล็กเส้นกลม	>	มากกว่า	xxxx	ระยะริมถึงริม		
DB, IC	เหล็กข้ออ้อย	<	น้อยกว่า	xxxx	ระยะศูนย์กลางถึงศูนย์กลาง		
@, 0.XX (STR.)	ระยะเหล็กปลูก	>	ไม่มากกว่า	xxxx	ระยะริมถึงศูนย์กลาง		
คม L/5	ระยะเหล็กคอกน้ำ	<	ไม่น้อยกว่า	สฟ	เหล็กเสริมพิเศษ		
ดสค	ตรงตักคอกน้ำ	=	ประมาณ	T\$ B	เหล็กเสริมบนและล่าง		ปร.ตรวจสอบแล้ว



กองควบคุมและตรวจสอบอาคาร
ฝ่ายบริหารงานก่อสร้างและวิจัย


พื้นที่ห้องน้ำ 1 (ดูแบบขยายโครงสร้าง S2)
ดูแบบขยาย

พื้นที่ทางเดินหลัง (ดูแบบขยายโครงสร้าง GS)
ดูแบบขยาย

พื้นที่ห้อง 102 (ดูแบบขยายโครงสร้าง S1)
ดูแบบขยาย

ตำแหน่งงานซ่อมแซมโครงสร้าง โดยการเสริมฐานรากด้วยเสาเข็มยาว
เพื่อชะลอการทรุดตัว ตามรายงานสำรวจตรวจสอบ ปี 2558
เมื่อแล้วเสร็จให้ดำเนินการซ่อมพื้นที่ดังกล่าวด้วยการกลบดิน
และเทคอนกรีตให้เรียบเรียบร้อย กรุด้วยวัสดุตามแบบสถาปัตยกรรม

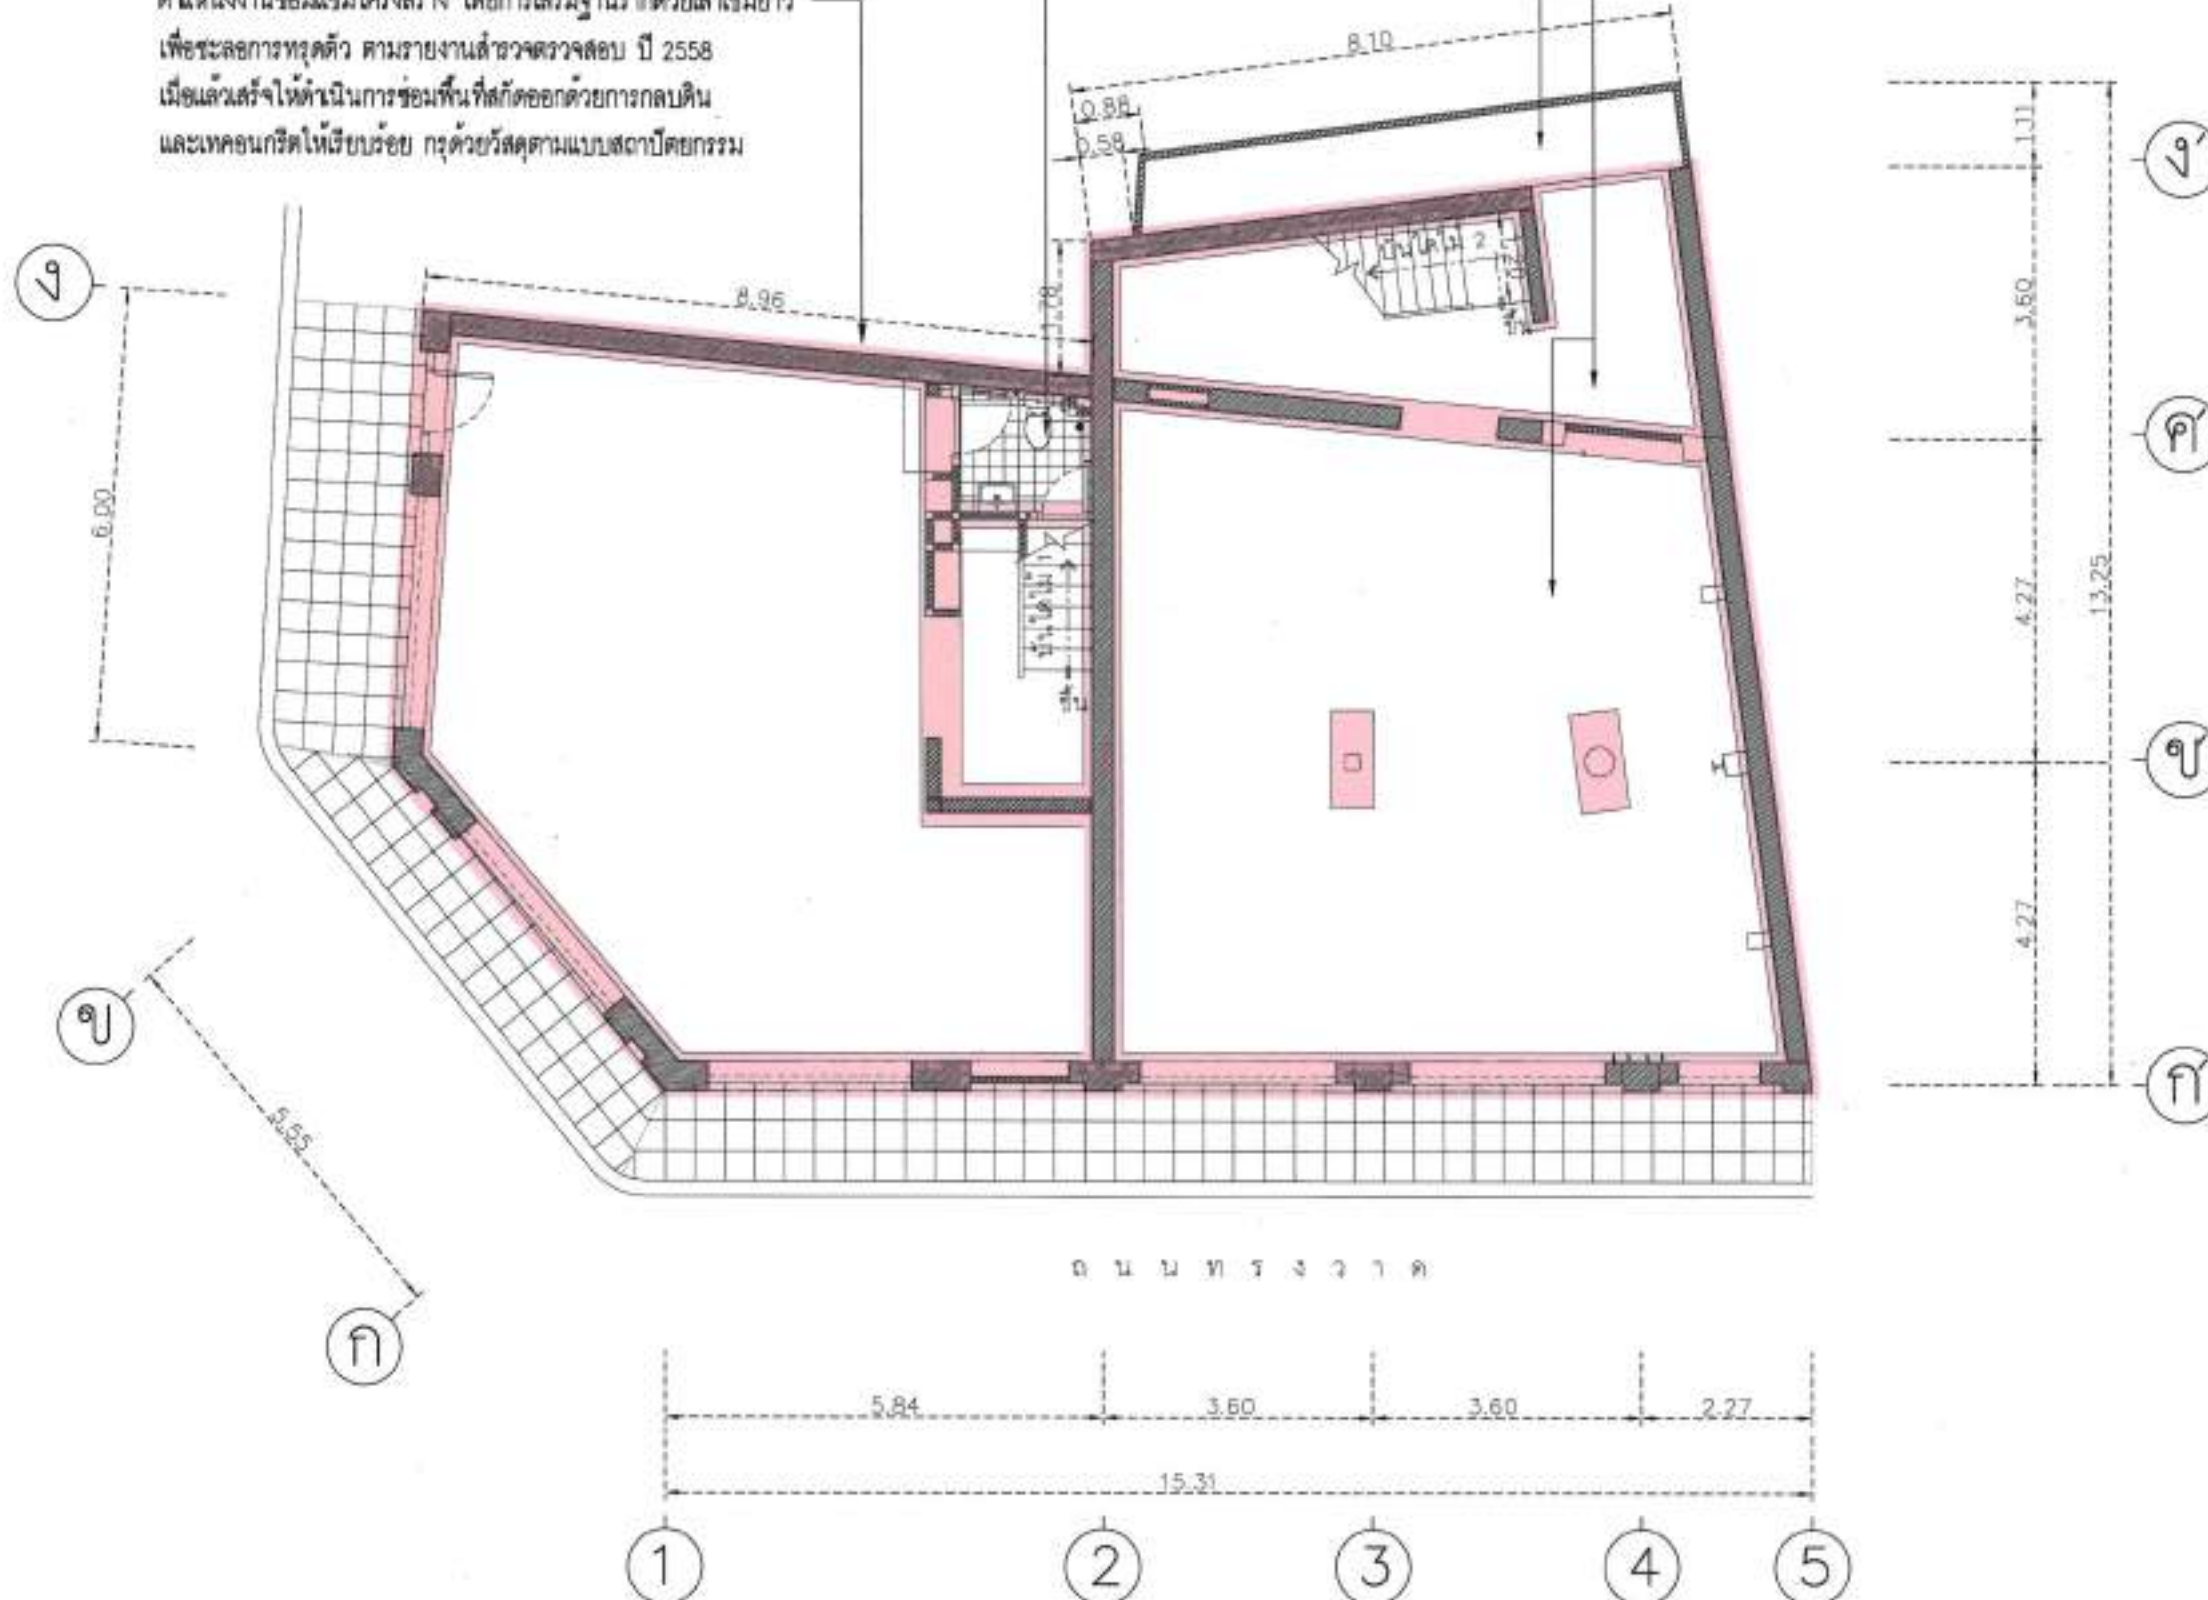

1 แปลนโครงสร้าง บริเวณตำแหน่งเสาเข็มเสริมฐานรากอาคาร (อ้างอิงตามรายงานสำรวจปี 2558)
SCALE 1:100

หมายเหตุ : ให้ผู้รับจ้างจัดทำ Shop Drawing ให้วิศวกร/ผู้ควบคุมงานของผู้ออกแบบตรวจสอบก่อนดำเนินการ



กรมควบคุมและตรวจสอบอาคาร
ฝ่ายบริหารงานก่อสร้างและวัสดุ

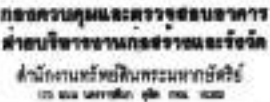


แปลนโครงสร้าง


คานและฟัน

Sub: <u>21</u> / <u>4</u> pages	Total	41
---------------------------------	-------	----

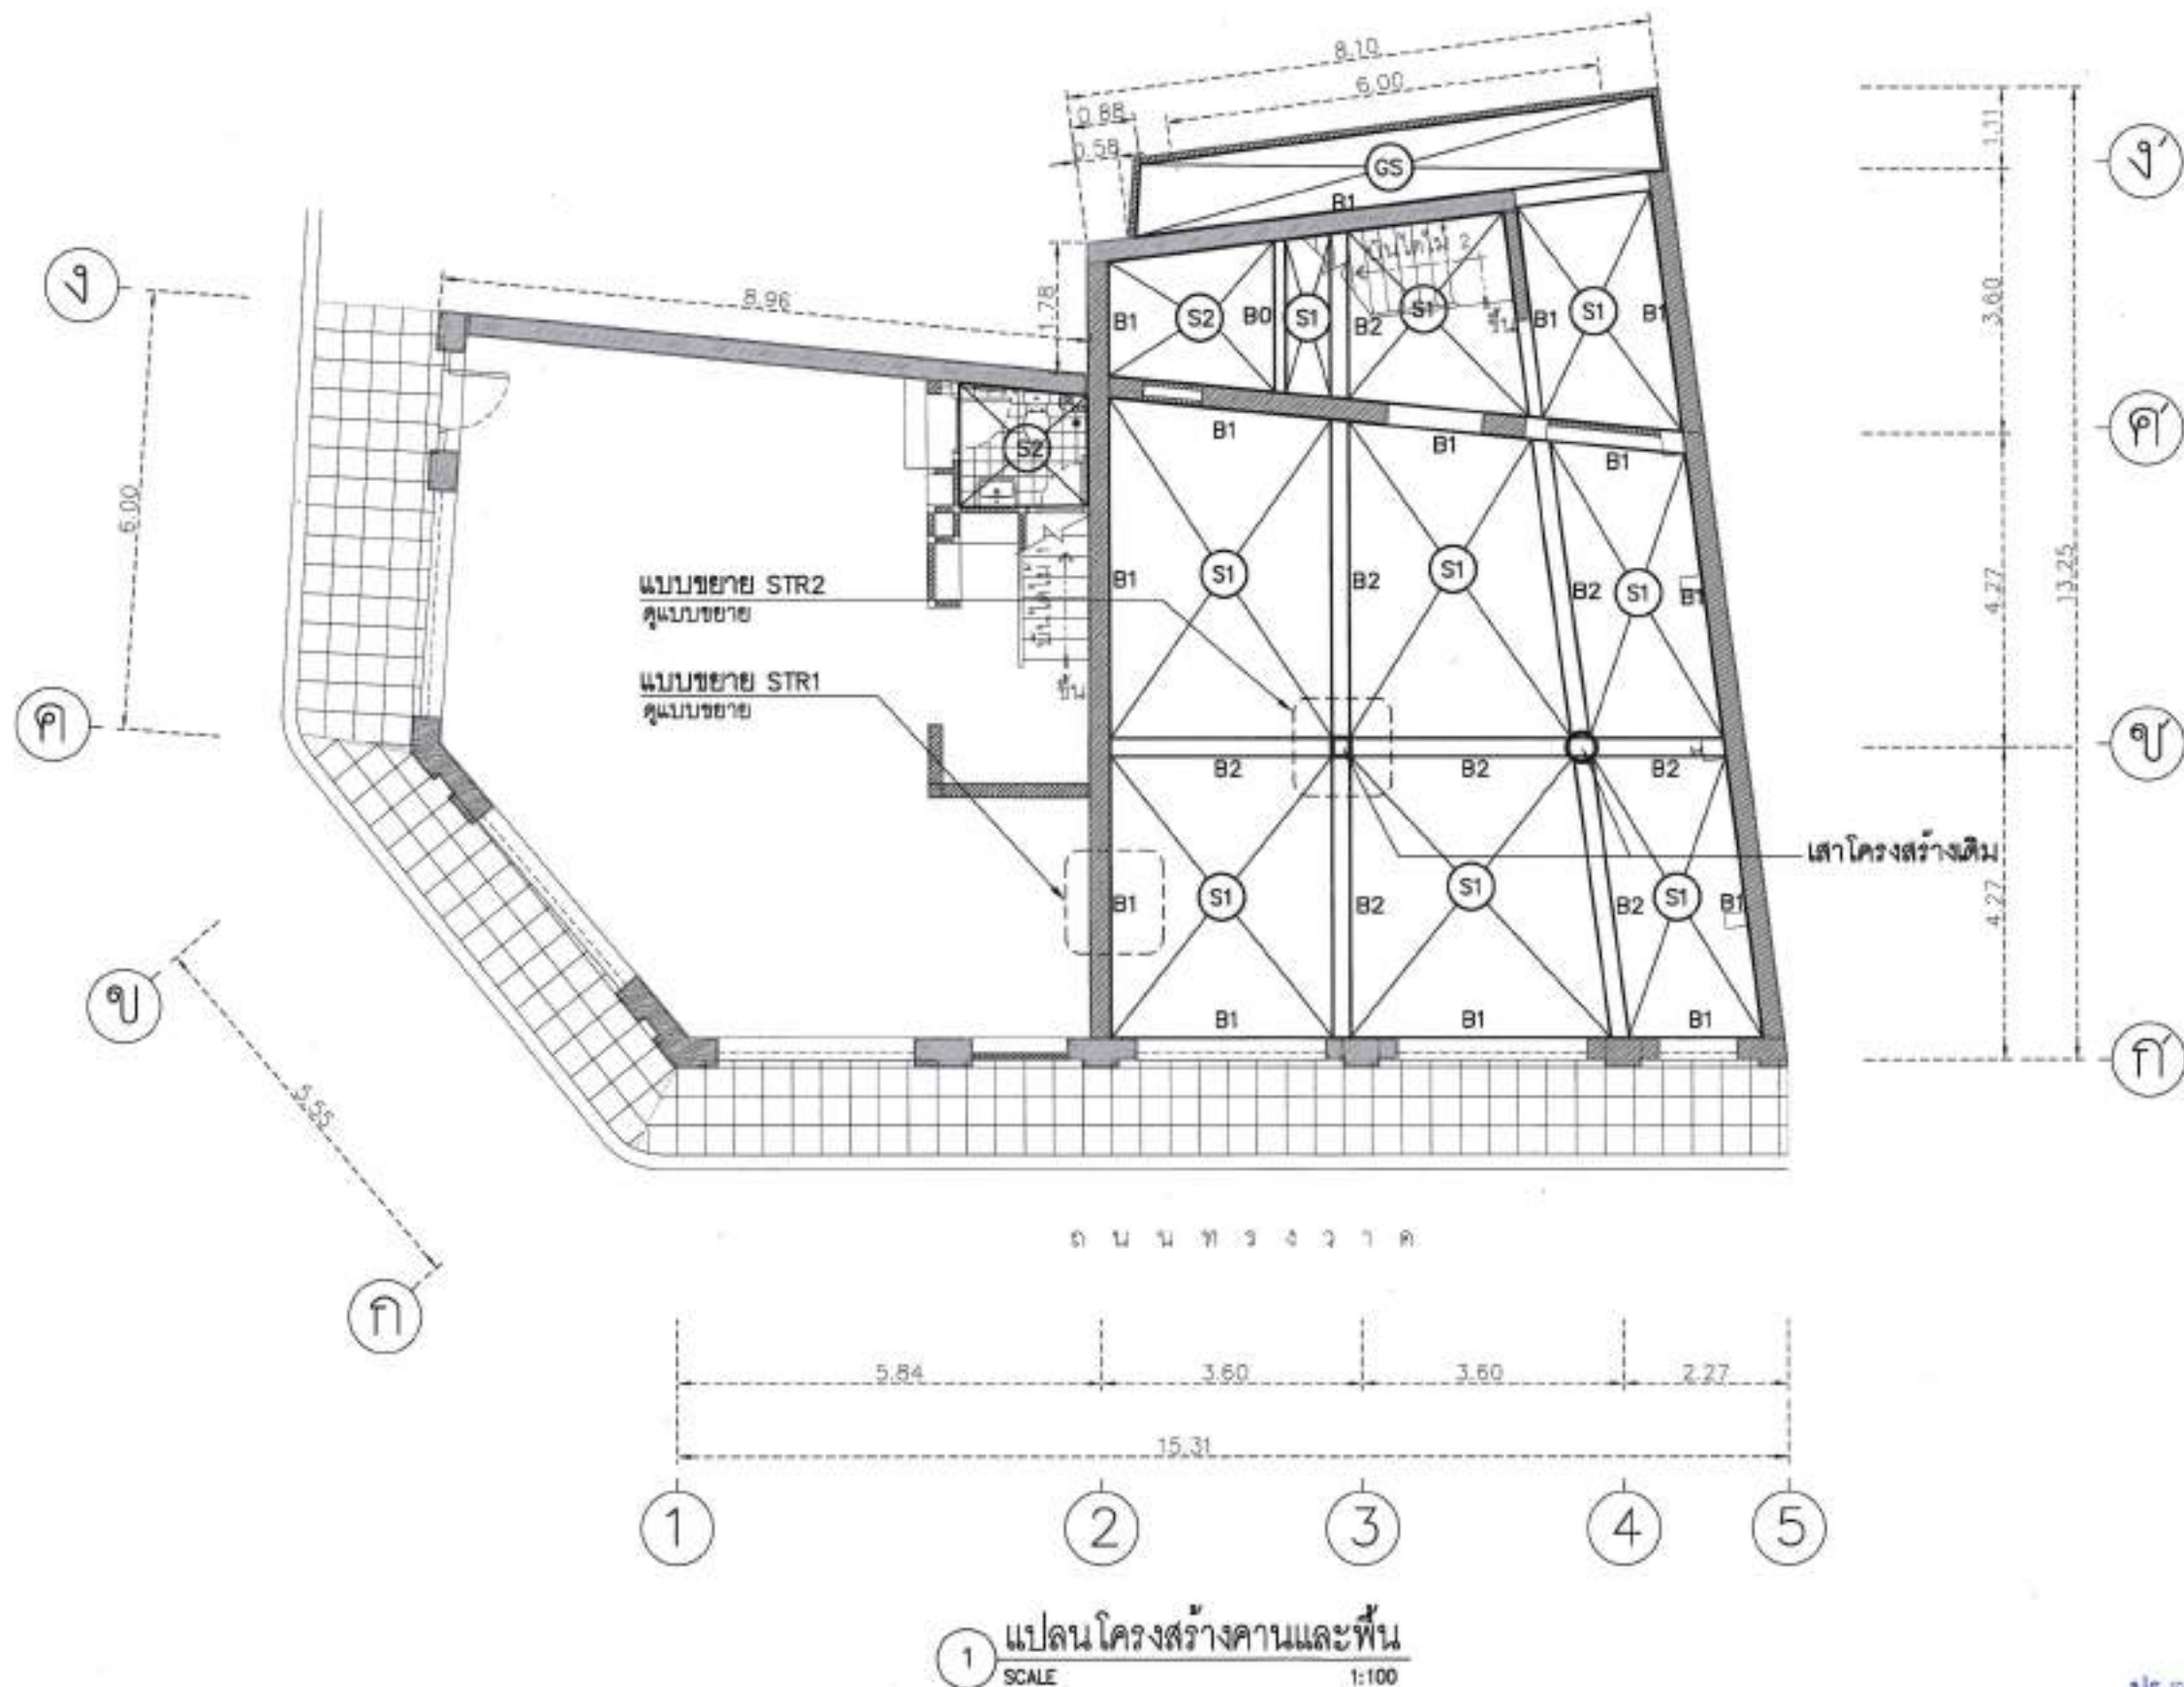

ปร.ต. . . จบแล้ว

หมายเหตุ : ให้ผู้รับจ้างจัดทำ Shop Drawing ให้วิศวกร/ผู้ควบคุมงานของผู้อำนาจตรวจสอบเห็นชอบก่อนดำเนินการ

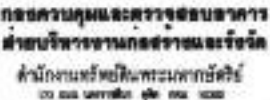


แบบขยาย งานโครงสร้างพื้น




ปร.ตรวจสอบแล้ว




B1 0.20 X 0.50


ทิศทางซ้าย	ทิศทางขวา	ทิศทางขวา
-2-DB# 16 มม.	-2-DB# 16 มม.	-2-DB# 16 มม.
RB# 9 มม. @ 0.15 ม.	RB# 9 มม. @ 0.15 ม.	RB# 9 มม. @ 0.15 ม.
-2-DB# 16 มม.	-2-DB# 16 มม.	-2-DB# 16 มม.
Shear Key or Dowel Bar 16 มม. @ 0.40 ม. (1/4-3/4)	Shear Key or Dowel Bar 16 มม. @ 0.40 ม. (1/4-3/4)	Shear Key or Dowel Bar 16 มม. @ 0.40 ม. (1/4-3/4)

1 แบบขยาย คาน B1
SCALE 1:25


B2 0.20 X 0.50

ทิศทางซ้าย	ทิศทางขวา	ทิศทางขวา
-4-DB# 16 มม.	-2-DB# 16 มม.	-4-DB# 16 มม.
RB# 9 มม. @ 0.15 ม.	RB# 9 มม. @ 0.15 ม.	RB# 9 มม. @ 0.15 ม.
-2-DB# 16 มม.	-4-DB# 16 มม.	-2-DB# 16 มม.
Shear Key or Dowel Bar 16 มม. @ 0.40 ม. (1/4-3/4)	Shear Key or Dowel Bar 16 มม. @ 0.40 ม. (1/4-3/4)	Shear Key or Dowel Bar 16 มม. @ 0.40 ม. (1/4-3/4)

2 แบบขยาย คาน B2
SCALE 1:25

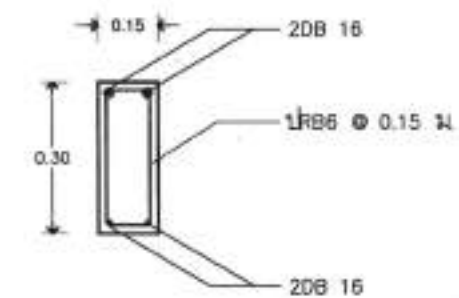


3 แบบขยาย คาน B0
SCALE 1:25

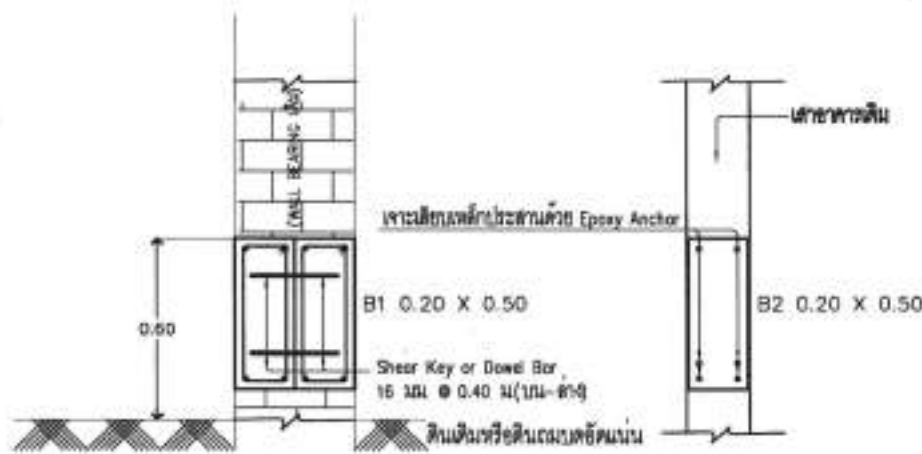

4 แบบขยาย STR 1
SCALE 1:25


5 แบบขยาย STR 2
SCALE 1:25

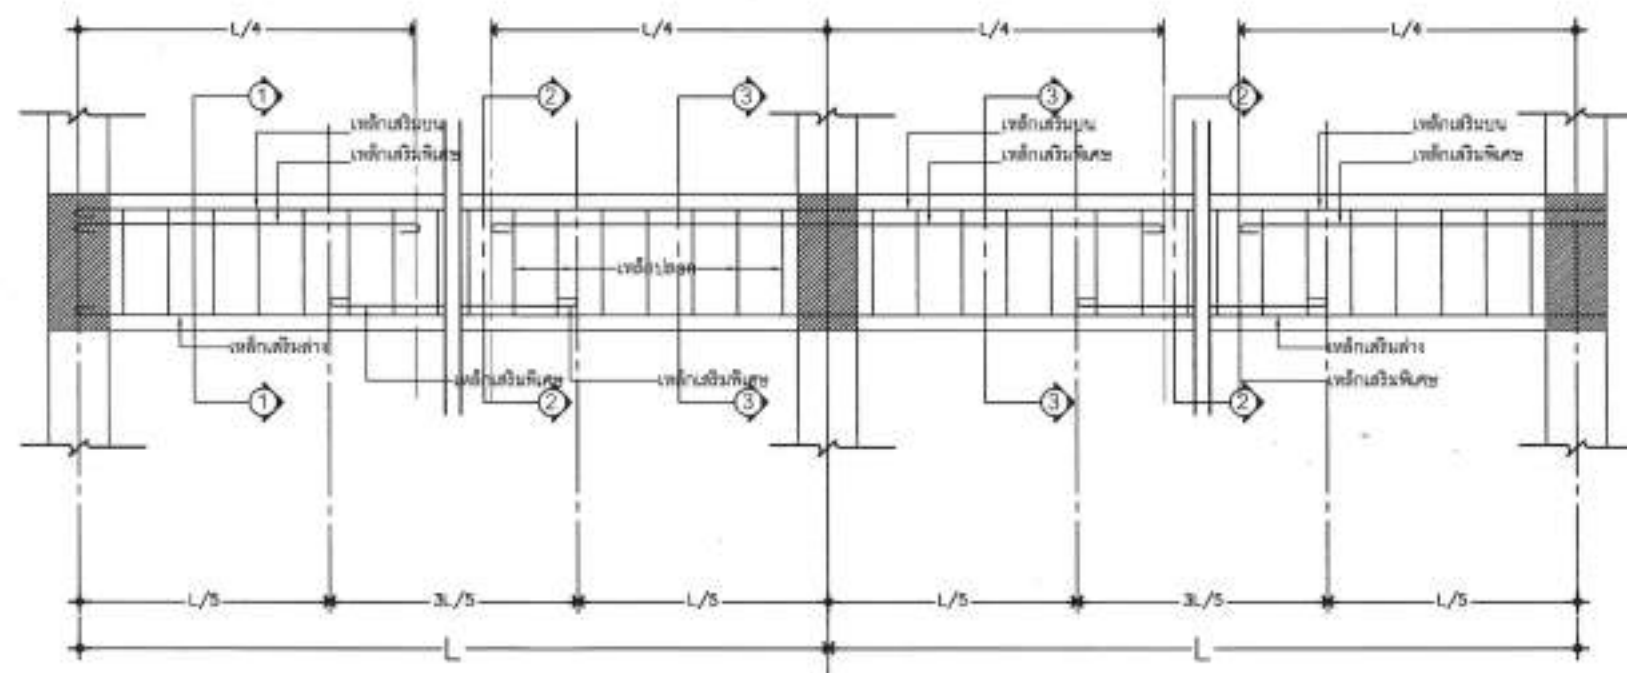

6 แบบขยาย รูปตัดคาน
SCALE 1:25

โปรดตรวจสอบแล้ว

หน้า 4/4
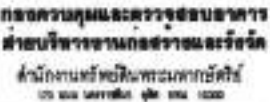
แบบขยาย ระบบสุขภาพ

ภายในอาคารเชื่อมสู่ปะทิวสาธารณะ


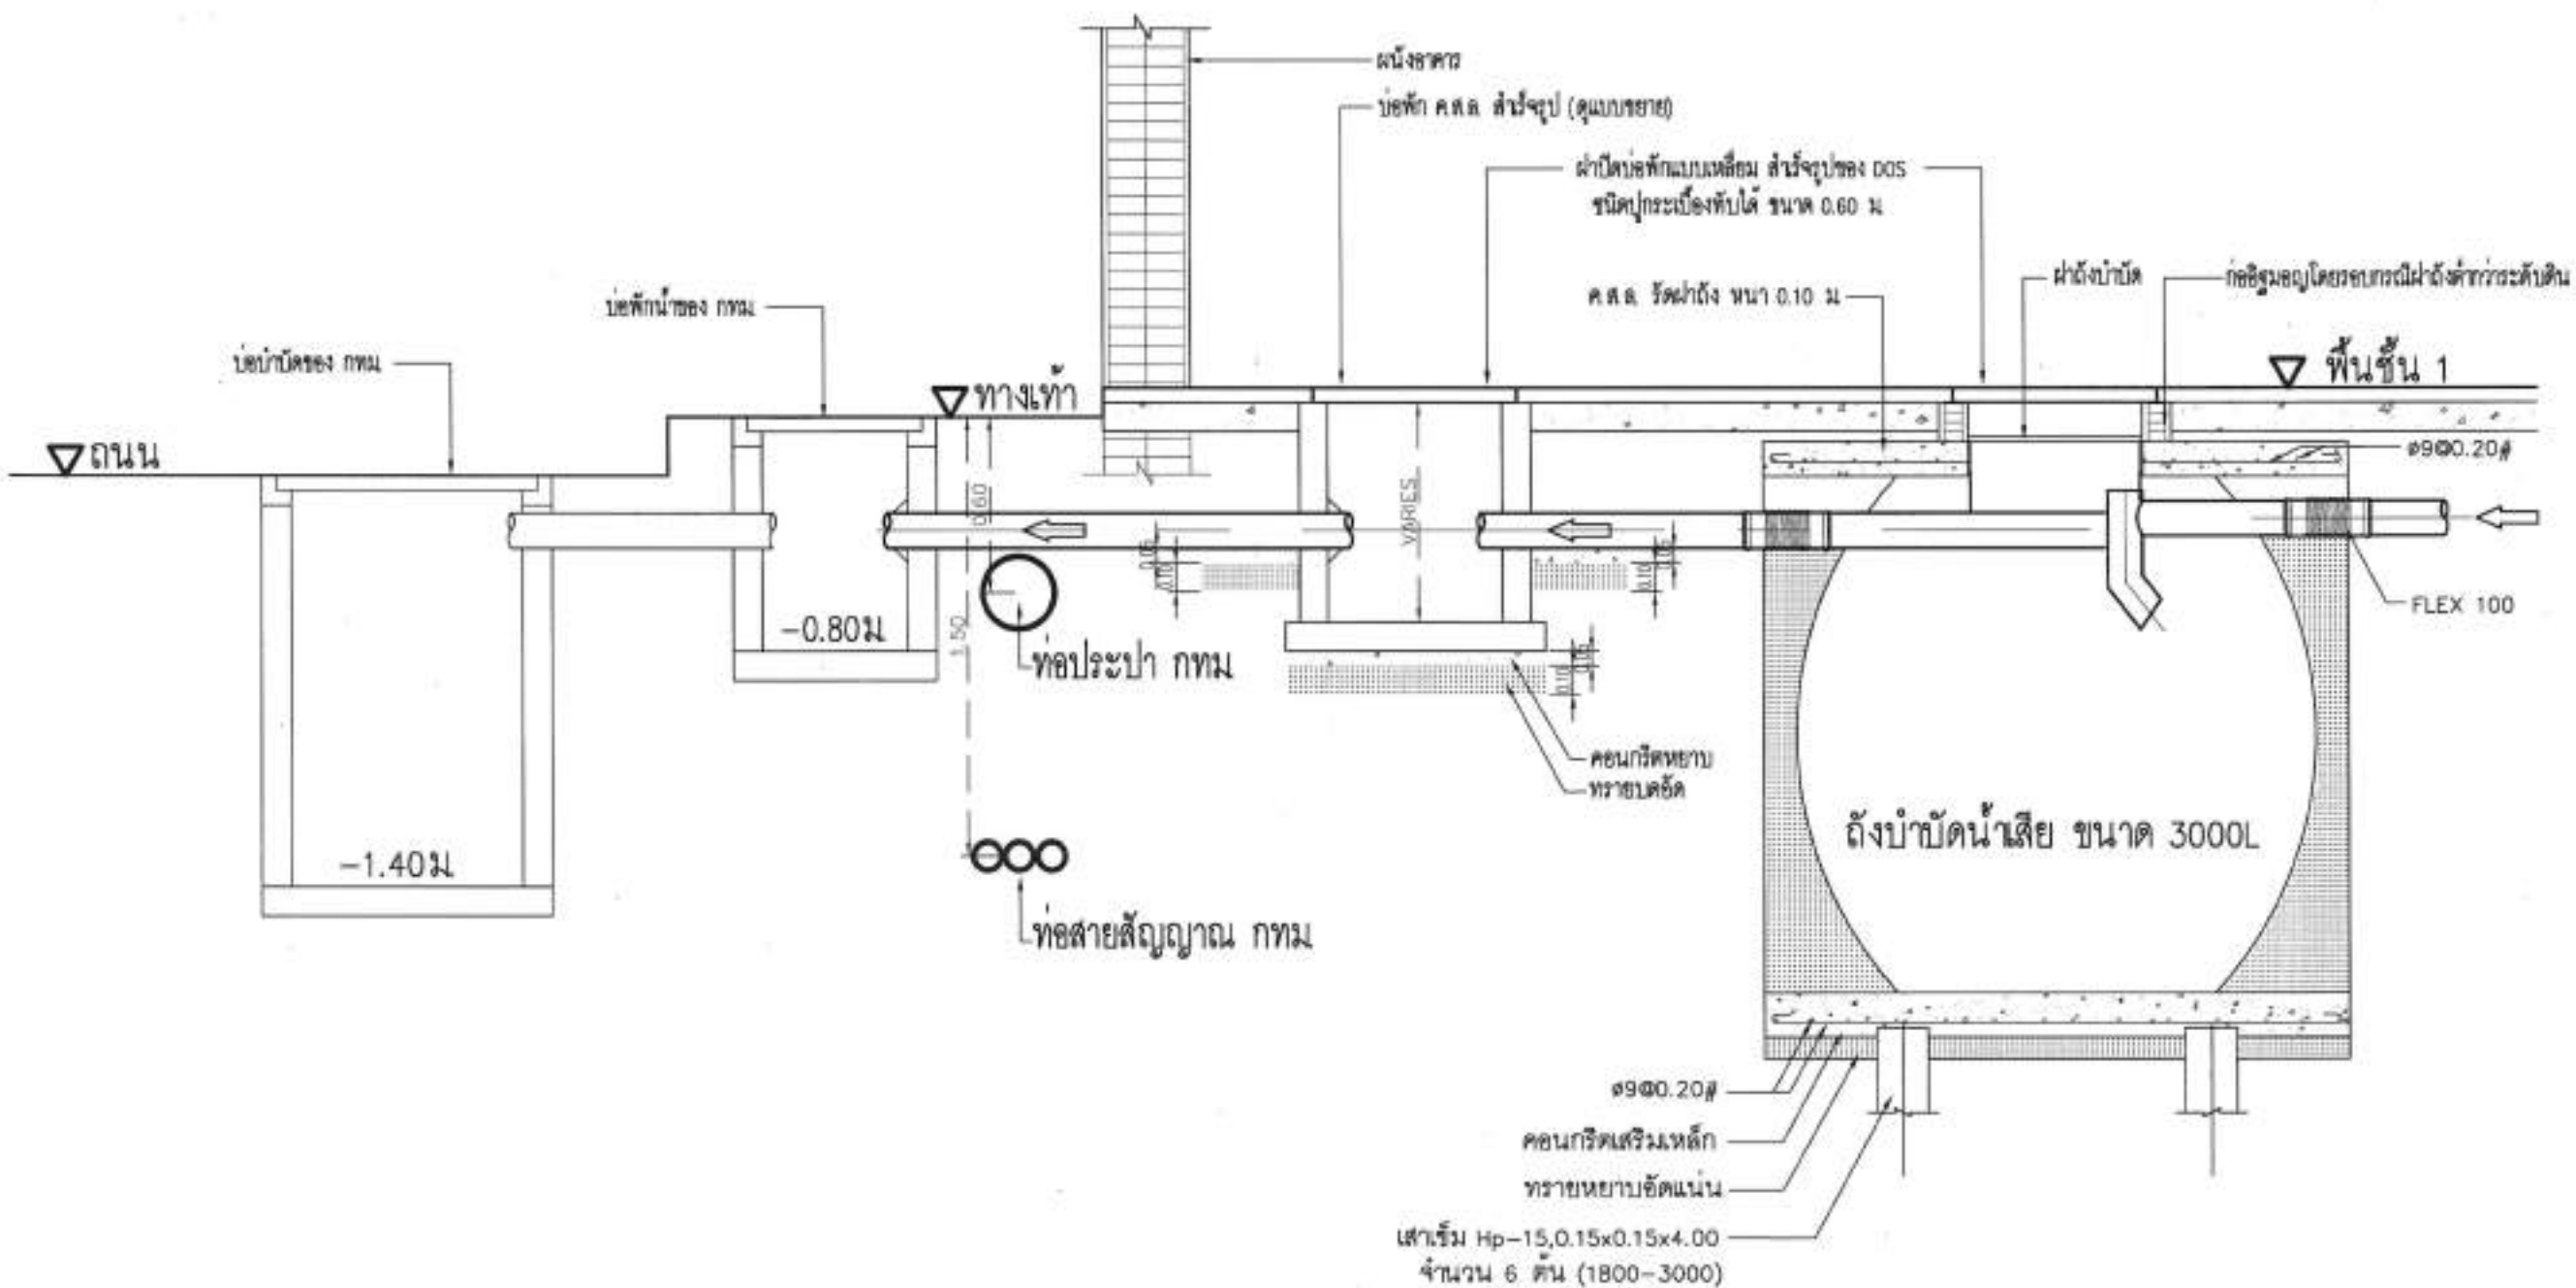


1 แบบขยาย ระบบสุขาภิบาลภายในอาคารเชื่อมต่อบ่อกักเสารณะ
SCALE 1:25

1:25

ปร.ตรวจสอบแล้ว

หมายเหตุ : รายละเอียดให้บันทึกไปตามแบบและรายการซ่อมแซม และให้ผู้รับจ้างจัดทำ Shop Drawing ให้วิศวกร/ผู้ควบคุมงานของหัวหน้างานตรวจสอบเห็นชอบก่อนดำเนินการ

รายละเอียดทั่วไป ถึงบักค้ำน้ำเสีย DOS SUPERSEPT MODEL SC-3000


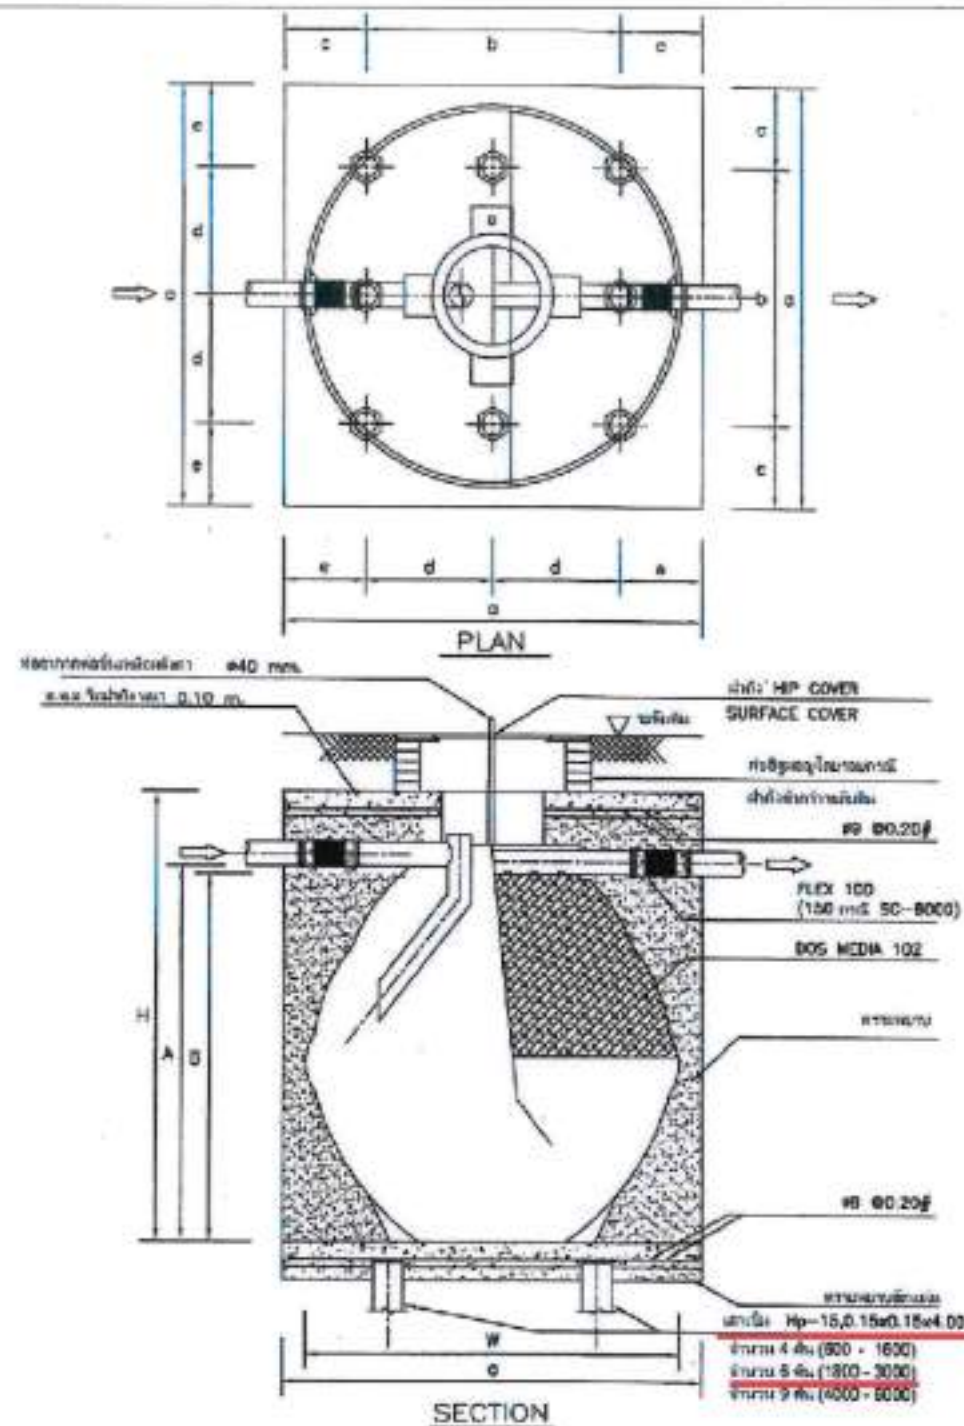


ตารางแสดงค่าระยะต่างๆ (mm.)

MODEL	A	B	W	H	a	b	c	d	e
SC-600	970	920	1114	1240	1300	700	300	-	-
SC-800	1020	970	1230	1275	1400	700	350	-	-
SC-1000	1070	1020	1297	1330	1500	800	350	-	-
SC-1200	1137	1087	1366	1405	1500	800	350	-	-
SC-1600	1313	1263	1519	1573	1700	900	400	-	-
SC-2000	1455	1405	1574	1730	1800	900	450	550	350
SC-3000	1690	1640	1810	1940	-	-	350	800	350
SC-4000	1890	1840	2046	2090	-	-	400	700	450
SC-5000	2005	1995	2212	2290	-	-	450	800	400
SC-6000	2150	2100	2212	2500	-	-	450	800	450

SUBJECT TO CHANGE WITHOUT NOTICE

หมายเหตุ : รายละเอียดให้เป็นไปตามแบบและรายการซ่อมแซม และให้ผู้รับจ้างจัดทำ Shop Drawing ให้วิศวกร/ผู้ควบคุมงานของมหาวิทยาลัยตรวจสอบเห็นชอบก่อนดำเนินการ

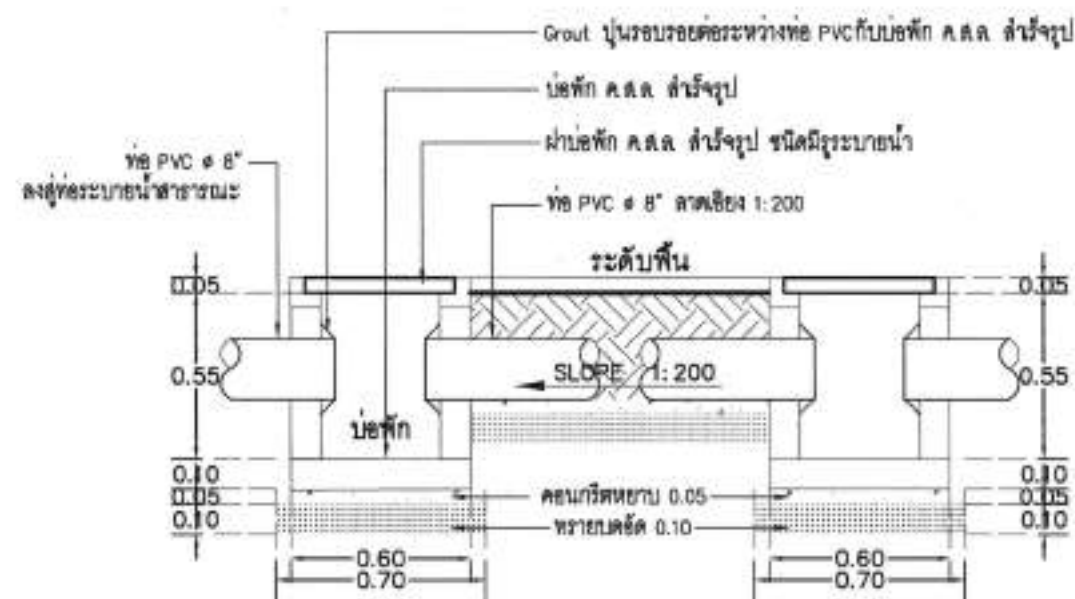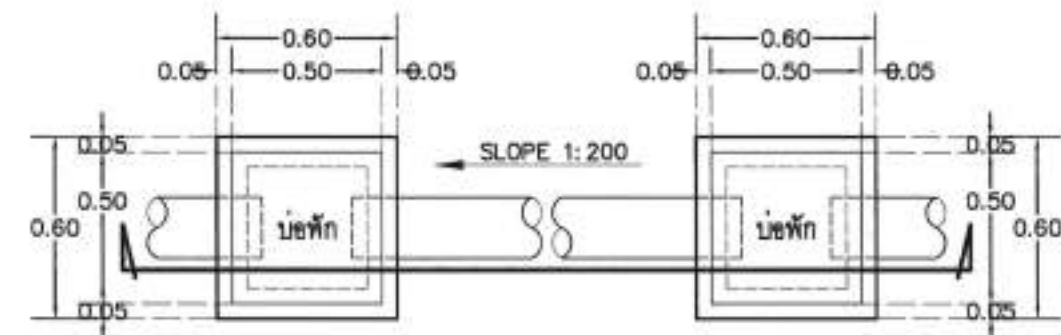

2) แบบขยาย บ่อพัก ค.ส.ล. สำหรับรูป

1. แบบขยาย ถังบำบัดน้ำเสีย
SCALE -

ปร.ตราจลย บแลว






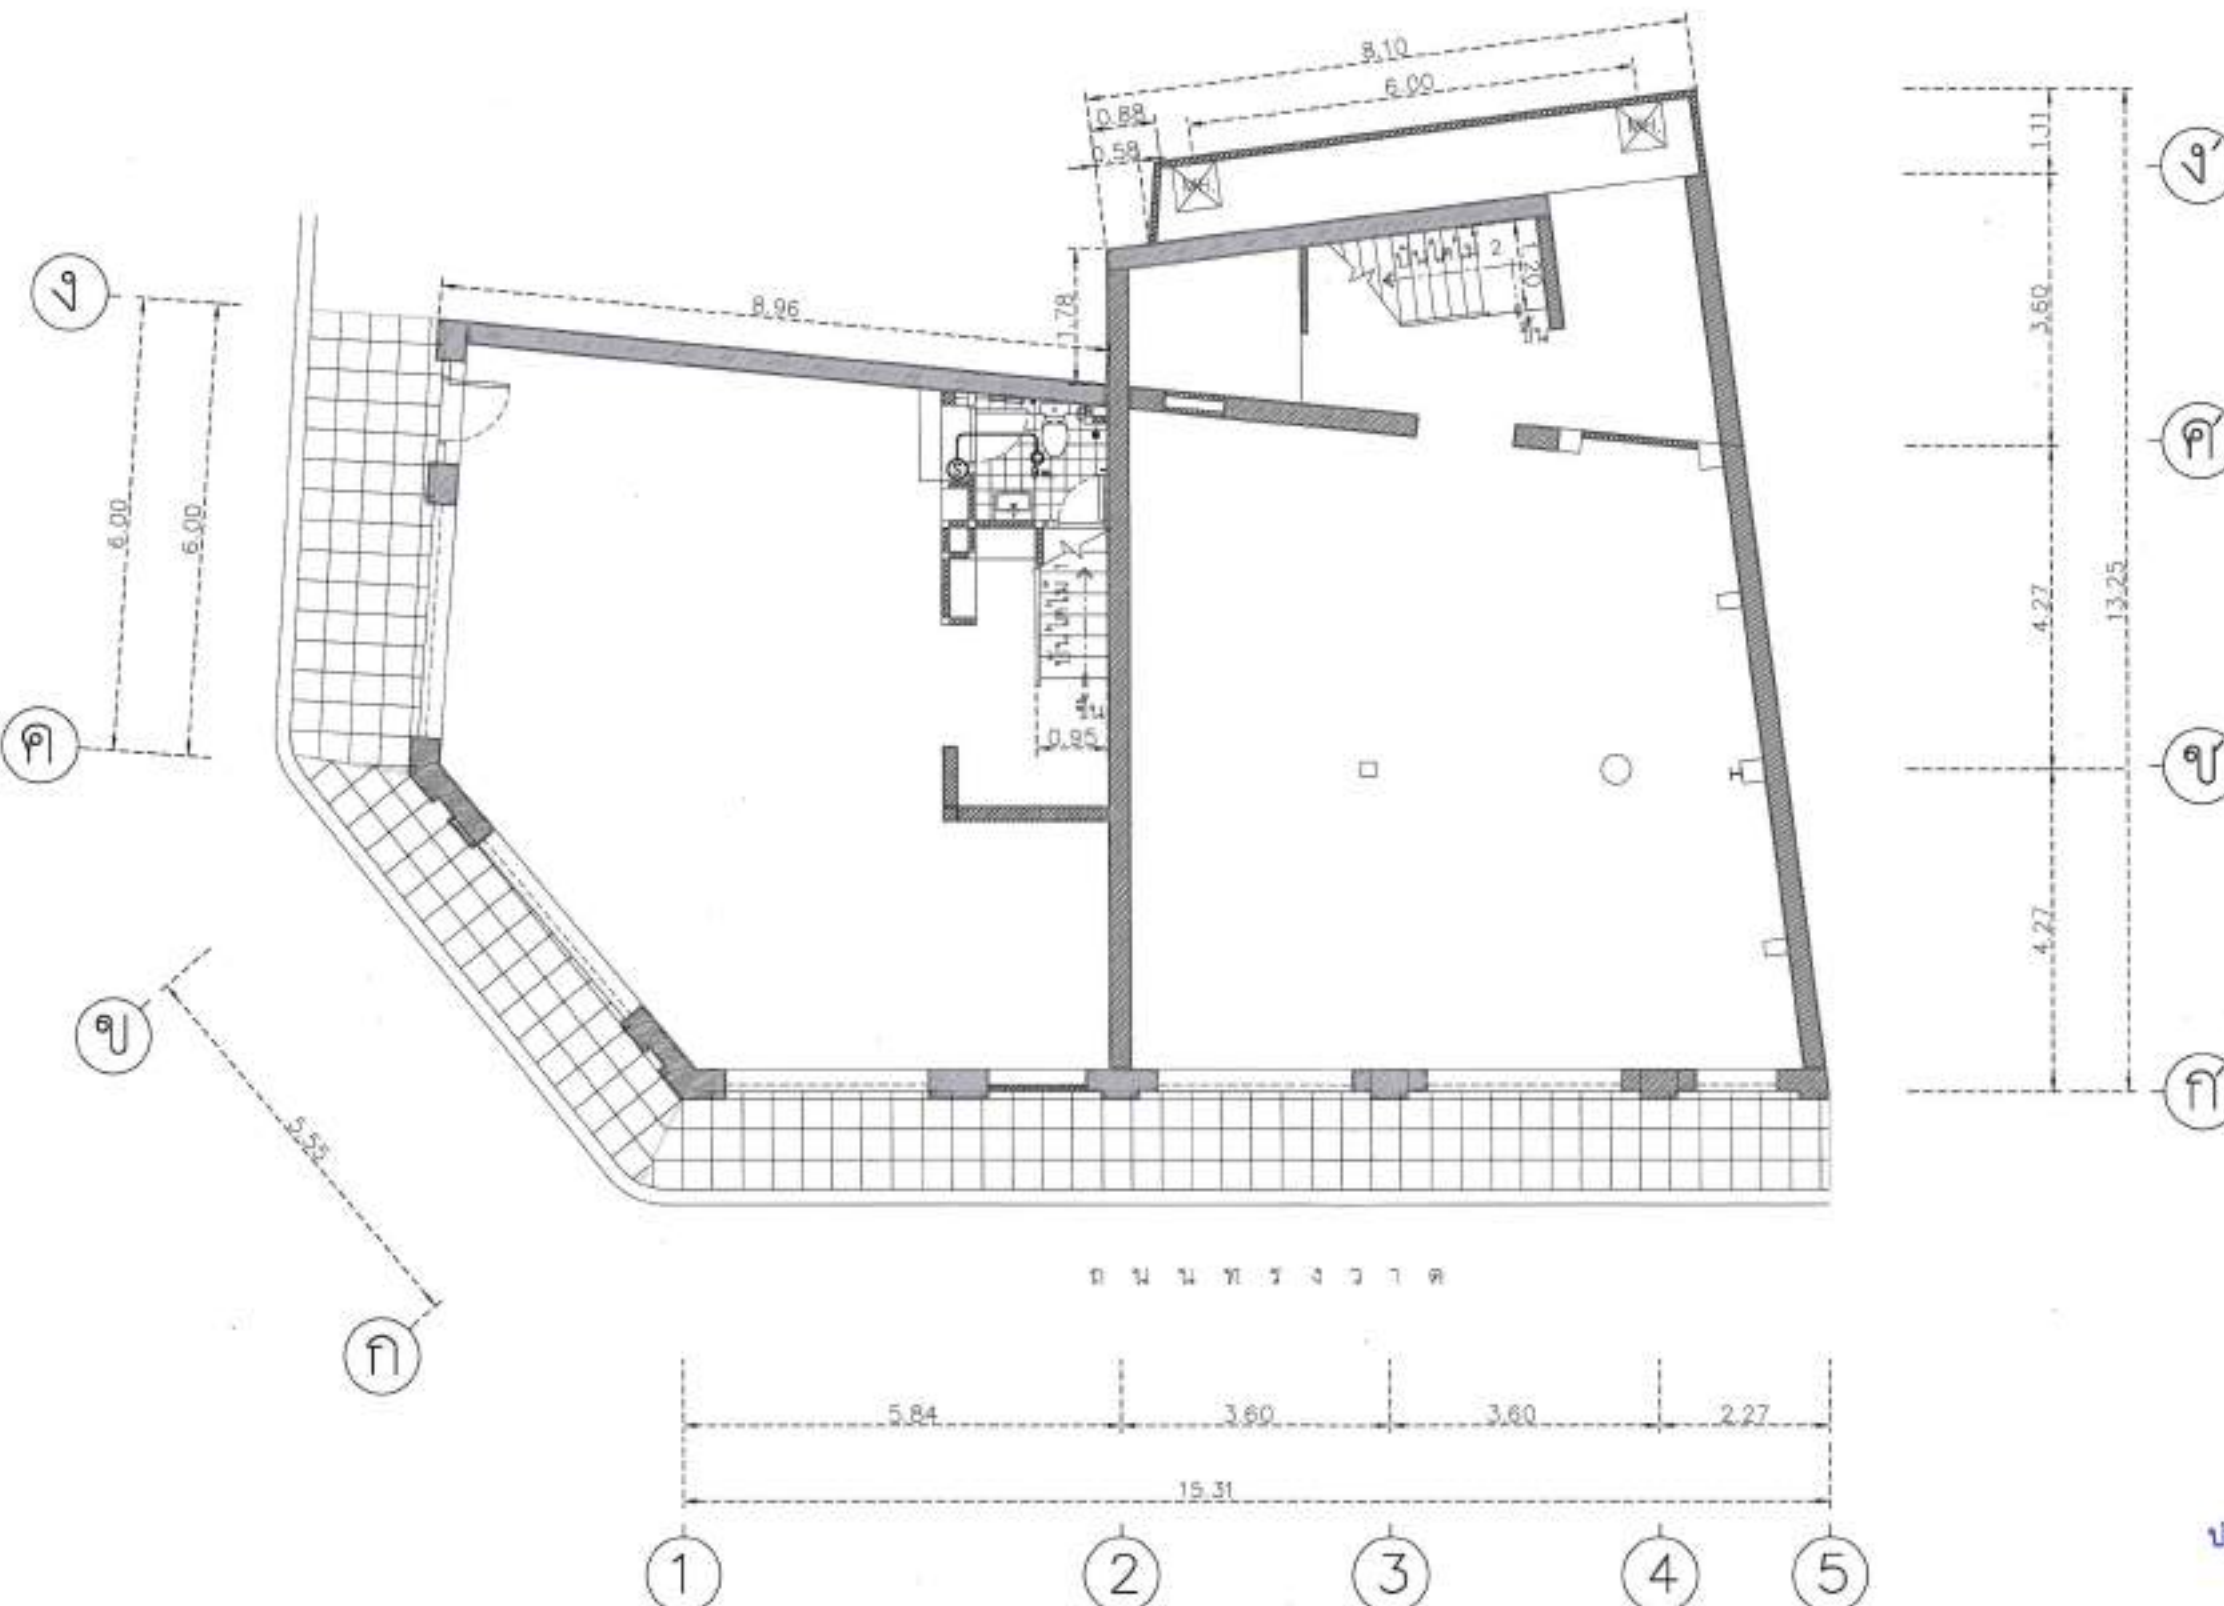
ปรับปรุงแล้ว

1 แผนงานระบบไฟฟ้า ชั้น 1
SCALE 1:100

อุปกรณ์	รายการ
o	โคมดาวน์ไลท์ PANEL LED 9W. จำนวน 1 ดวง
๑	สวิตช์เปิด-ปิด 1 ทาง สูงจากพื้น 1.20 ม

หมายเหตุ : สายไฟเดินในท่อร้อยสาย


หมายเหตุ : ให้ผู้รับจ้างจัดทำ Shop Drawing ให้วิศวกร/ผู้ควบคุมงานของผู้ว่าจ้างตรวจเห็นชอบก่อนดำเนินการ

วันที่: ๒๑/๔/๒๕๖๖


ภาคผนวก

ถนนราชวงศ์

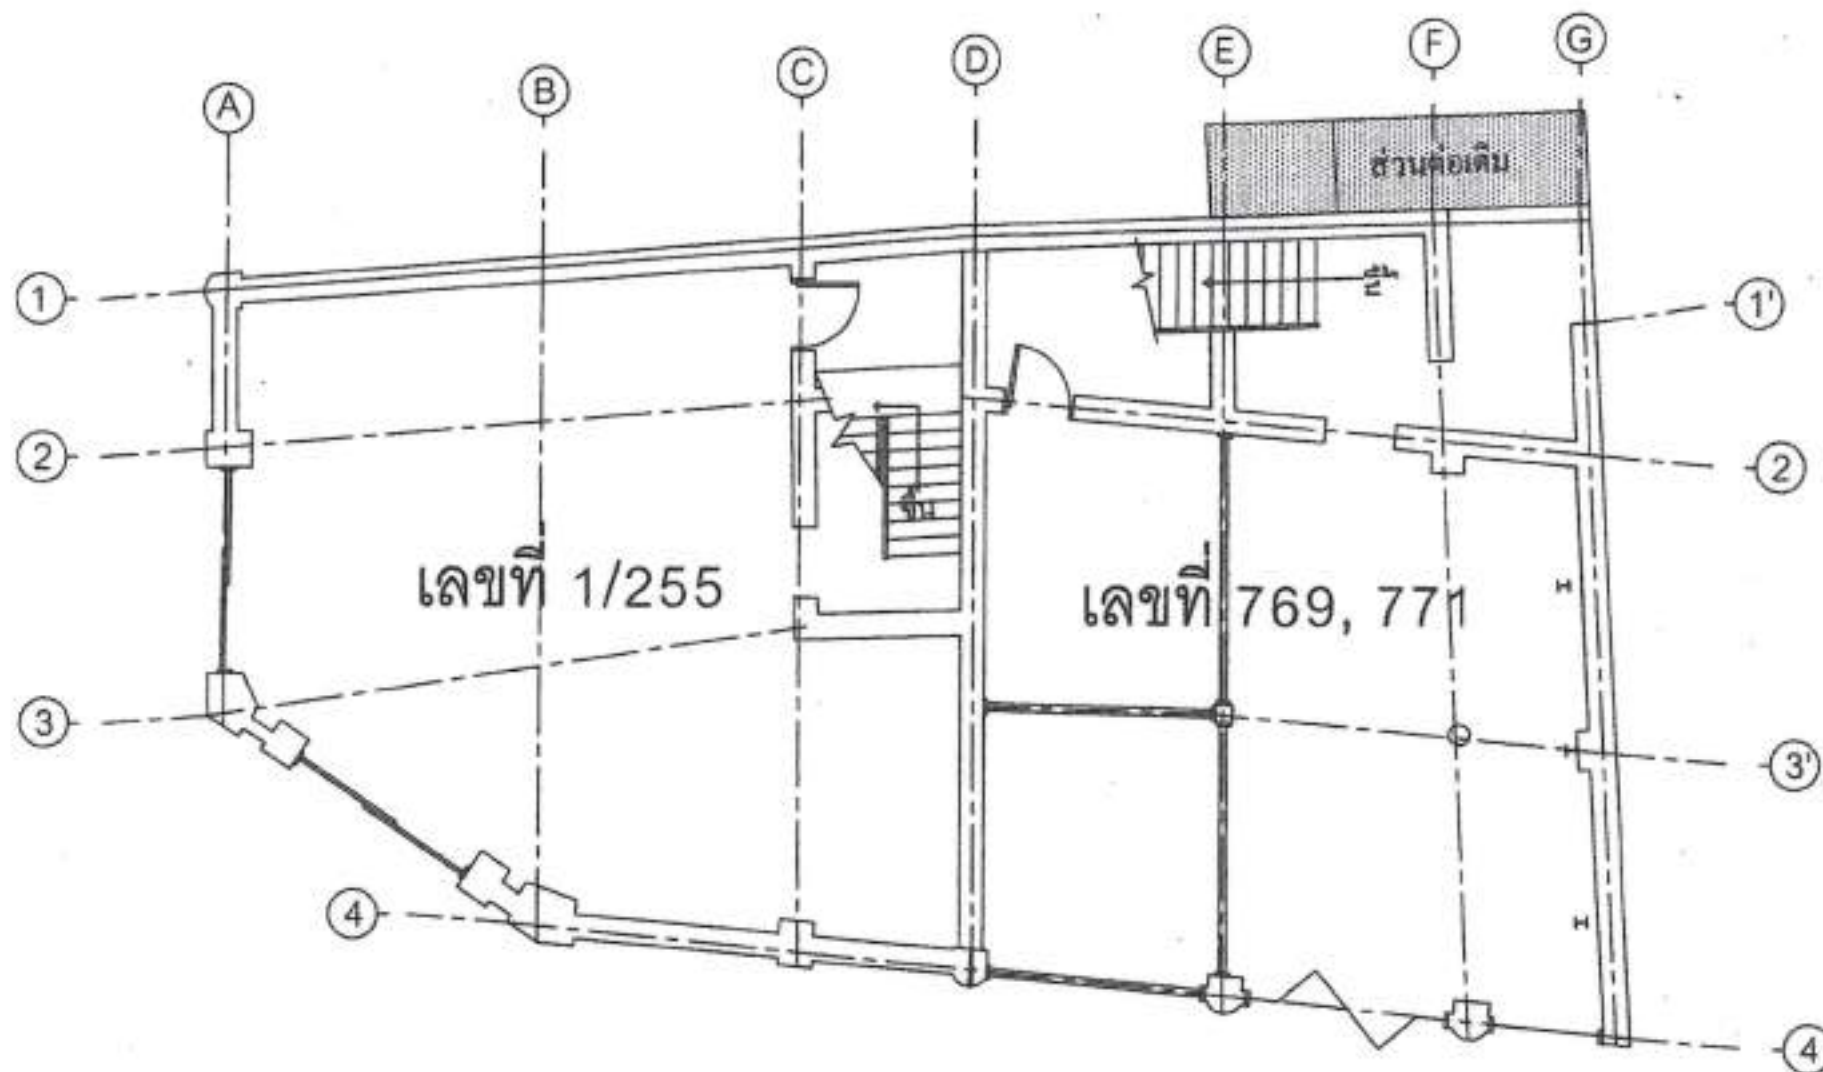

ถนนทรงวาด

แปลนแสดงตำแหน่งที่ตั้งอาคาร

ตรวจสอบแล้ว



FINESSE SOIL TESTING COMPANY LIMITED
23240 Soi Phrasaeng 70 Yek 42, Thungpho, Bangkok 101
Tel. 0-28734025-9 Fax. 0-28734125
http://www.finessesoi.com

OWNER:

PROJECT NAME:

อาคารพักอาศัย 3 ชั้น
บริเวณหัวมุมถนนทรงวาด

LOCATION:

เลขที่ 1/255 และ 2/769, 771
ตำบลถนนราชวงศ์ เขตเมืองหลวง
เขตสัมพันธวงศ์ กรุงเทพมหานคร

ARCHITECT:

STRUCTURAL ENGINEER:

REVISION:

NO	DATE	DESCRIPTION

DRAWING TITLE:

แปลนแสดงตำแหน่งที่ตั้งอาคาร

CHECKED BY:

DRAWN BY:

DATE:

SCALE:

DRAWN NC

OWNER:

PROJECT NAME:

อาคารพักอาศัย 3 ชั้น

ARCHITECT:

STRUCTURAL ENGINEER:

REVISION:

NO	DATE	DESCRIPTION

DRAWING TITLE:

แปลนแสดงตำแหน่งเสาเข็ม
เสริมฐานรากอาคาร


CHECKED BY:

DRAWN BY:

DATE:

SCALE:

DRAWN NC

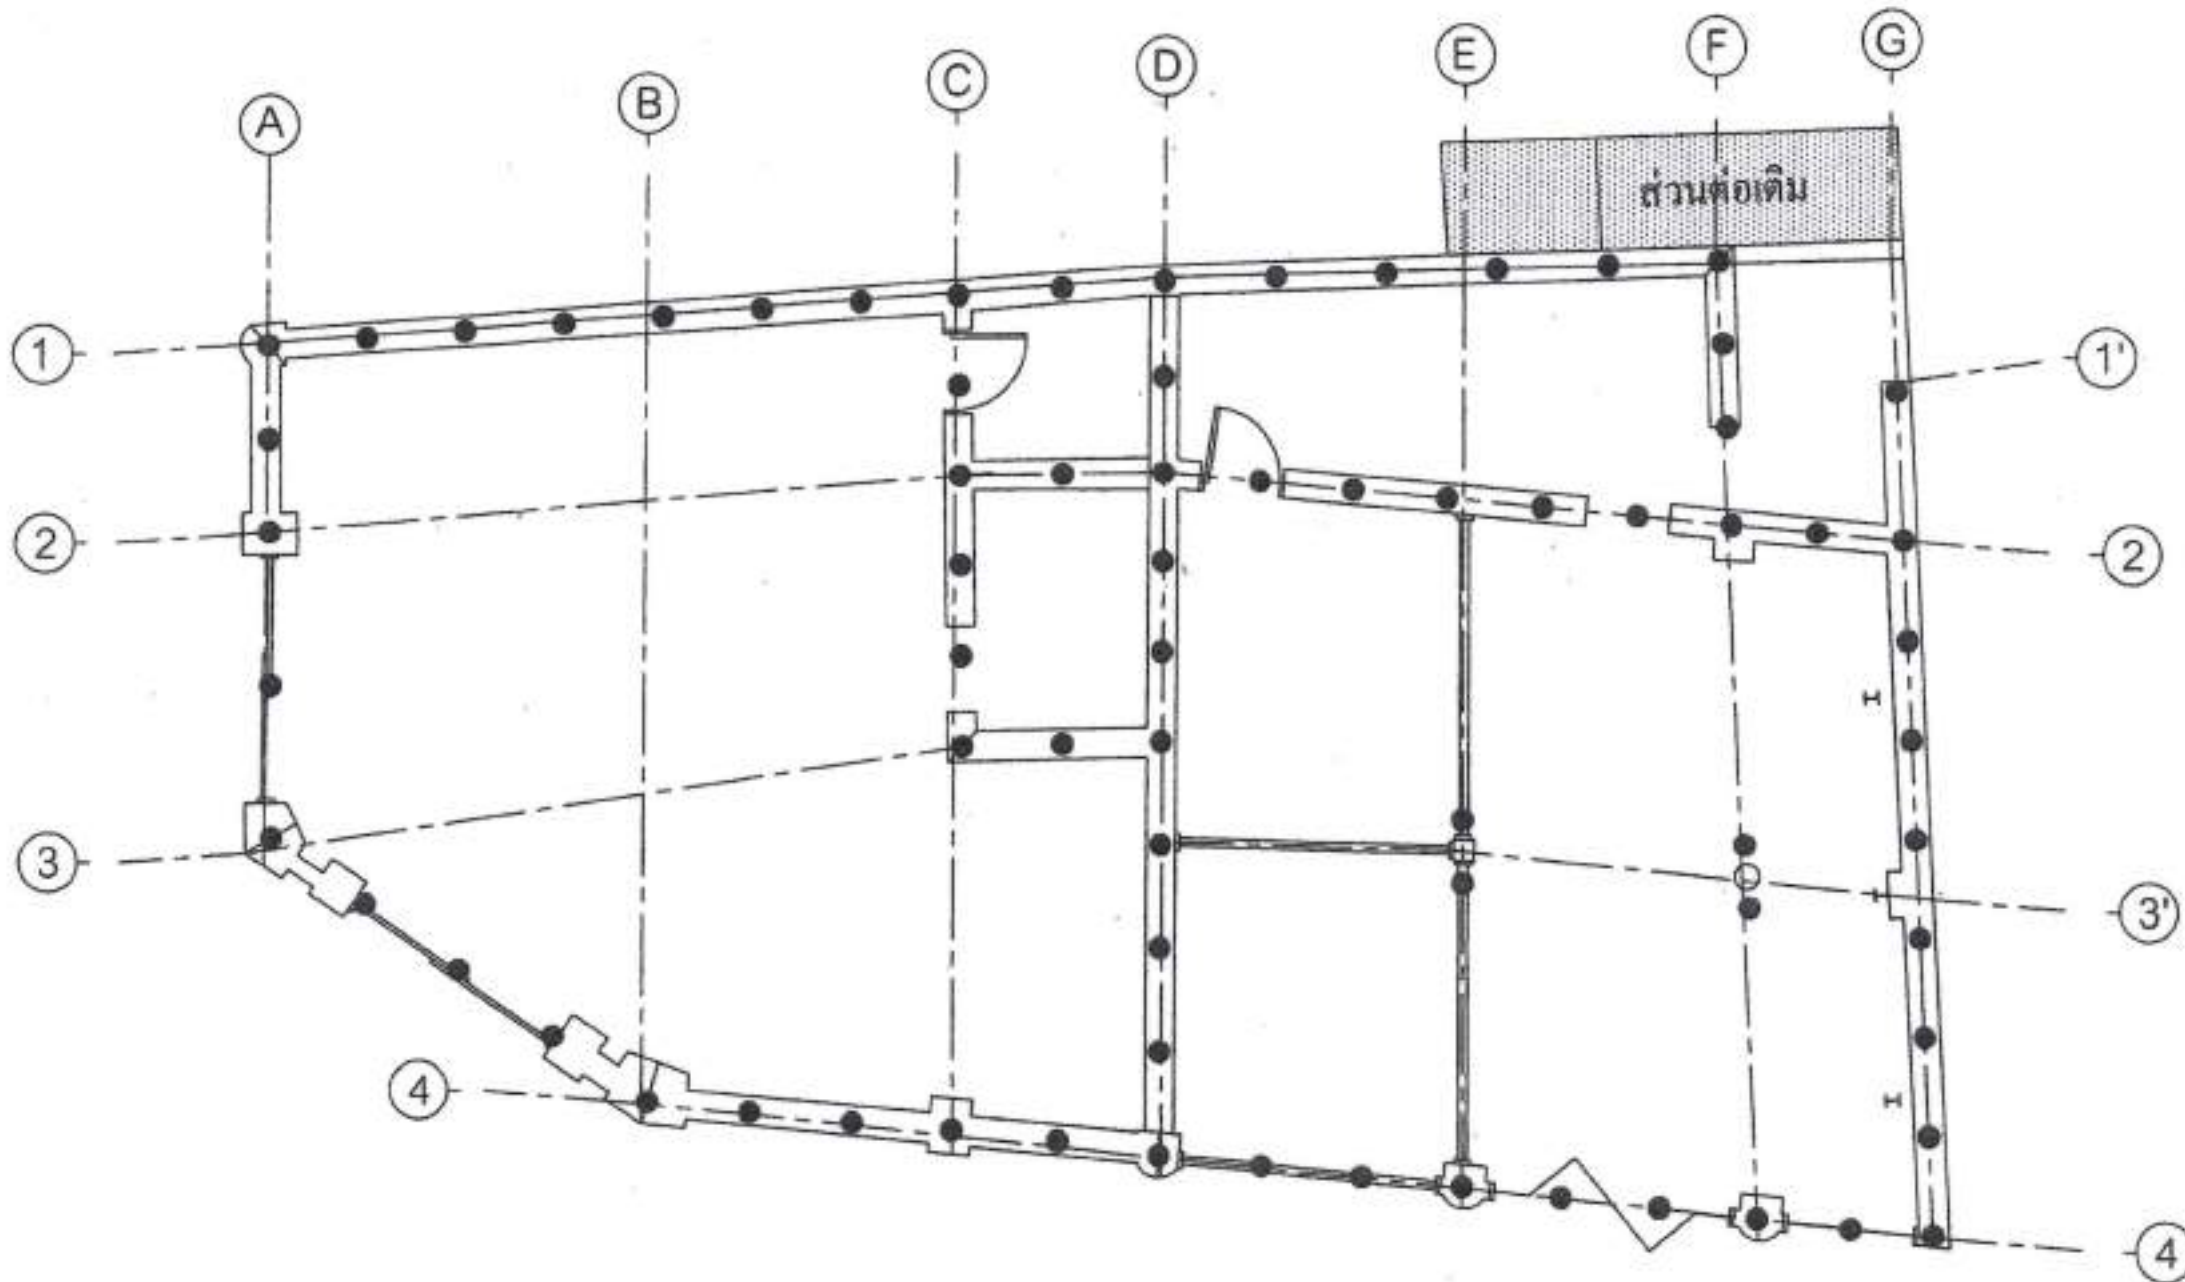

● เสาเข็มเหล็กกลมขนาดเส้นผ่านศูนย์กลาง 20 ซม.

หมายเหตุ : ตำแหน่งเสริมเสาเข็มอาจเปลี่ยนแปลงได้ตามสภาพหน้างาน

แปลนแสดงตำแหน่งเสาเข็มเสริมฐานรากอาคาร

ป.ร.ตรวจสอบแล้ว

OWNER:

PROJECT NAME:

อาคารพักอาศัย 3 ชั้น
บริเวณท่าเรือถนนตราด

LOCATION:

เลขที่ 1/255 และ 2/789, 771

ตำบลถนนราชมงคลเชื่อมถนนตราด
เขตสัมพันธวงศ์ กรุงเทพมหานคร

ARCHITECT:

STRUCTURAL ENGINEER:

REVISION:

NO	DATE	DESCRIPTION

DRAWING TITLE:

แปลนแสดงตำแหน่งเสาเข็ม
เสริมฐานรากอาคาร


CHECKED BY:

DRAWN BY:

DATE:

SCALE:




DRAWN NC

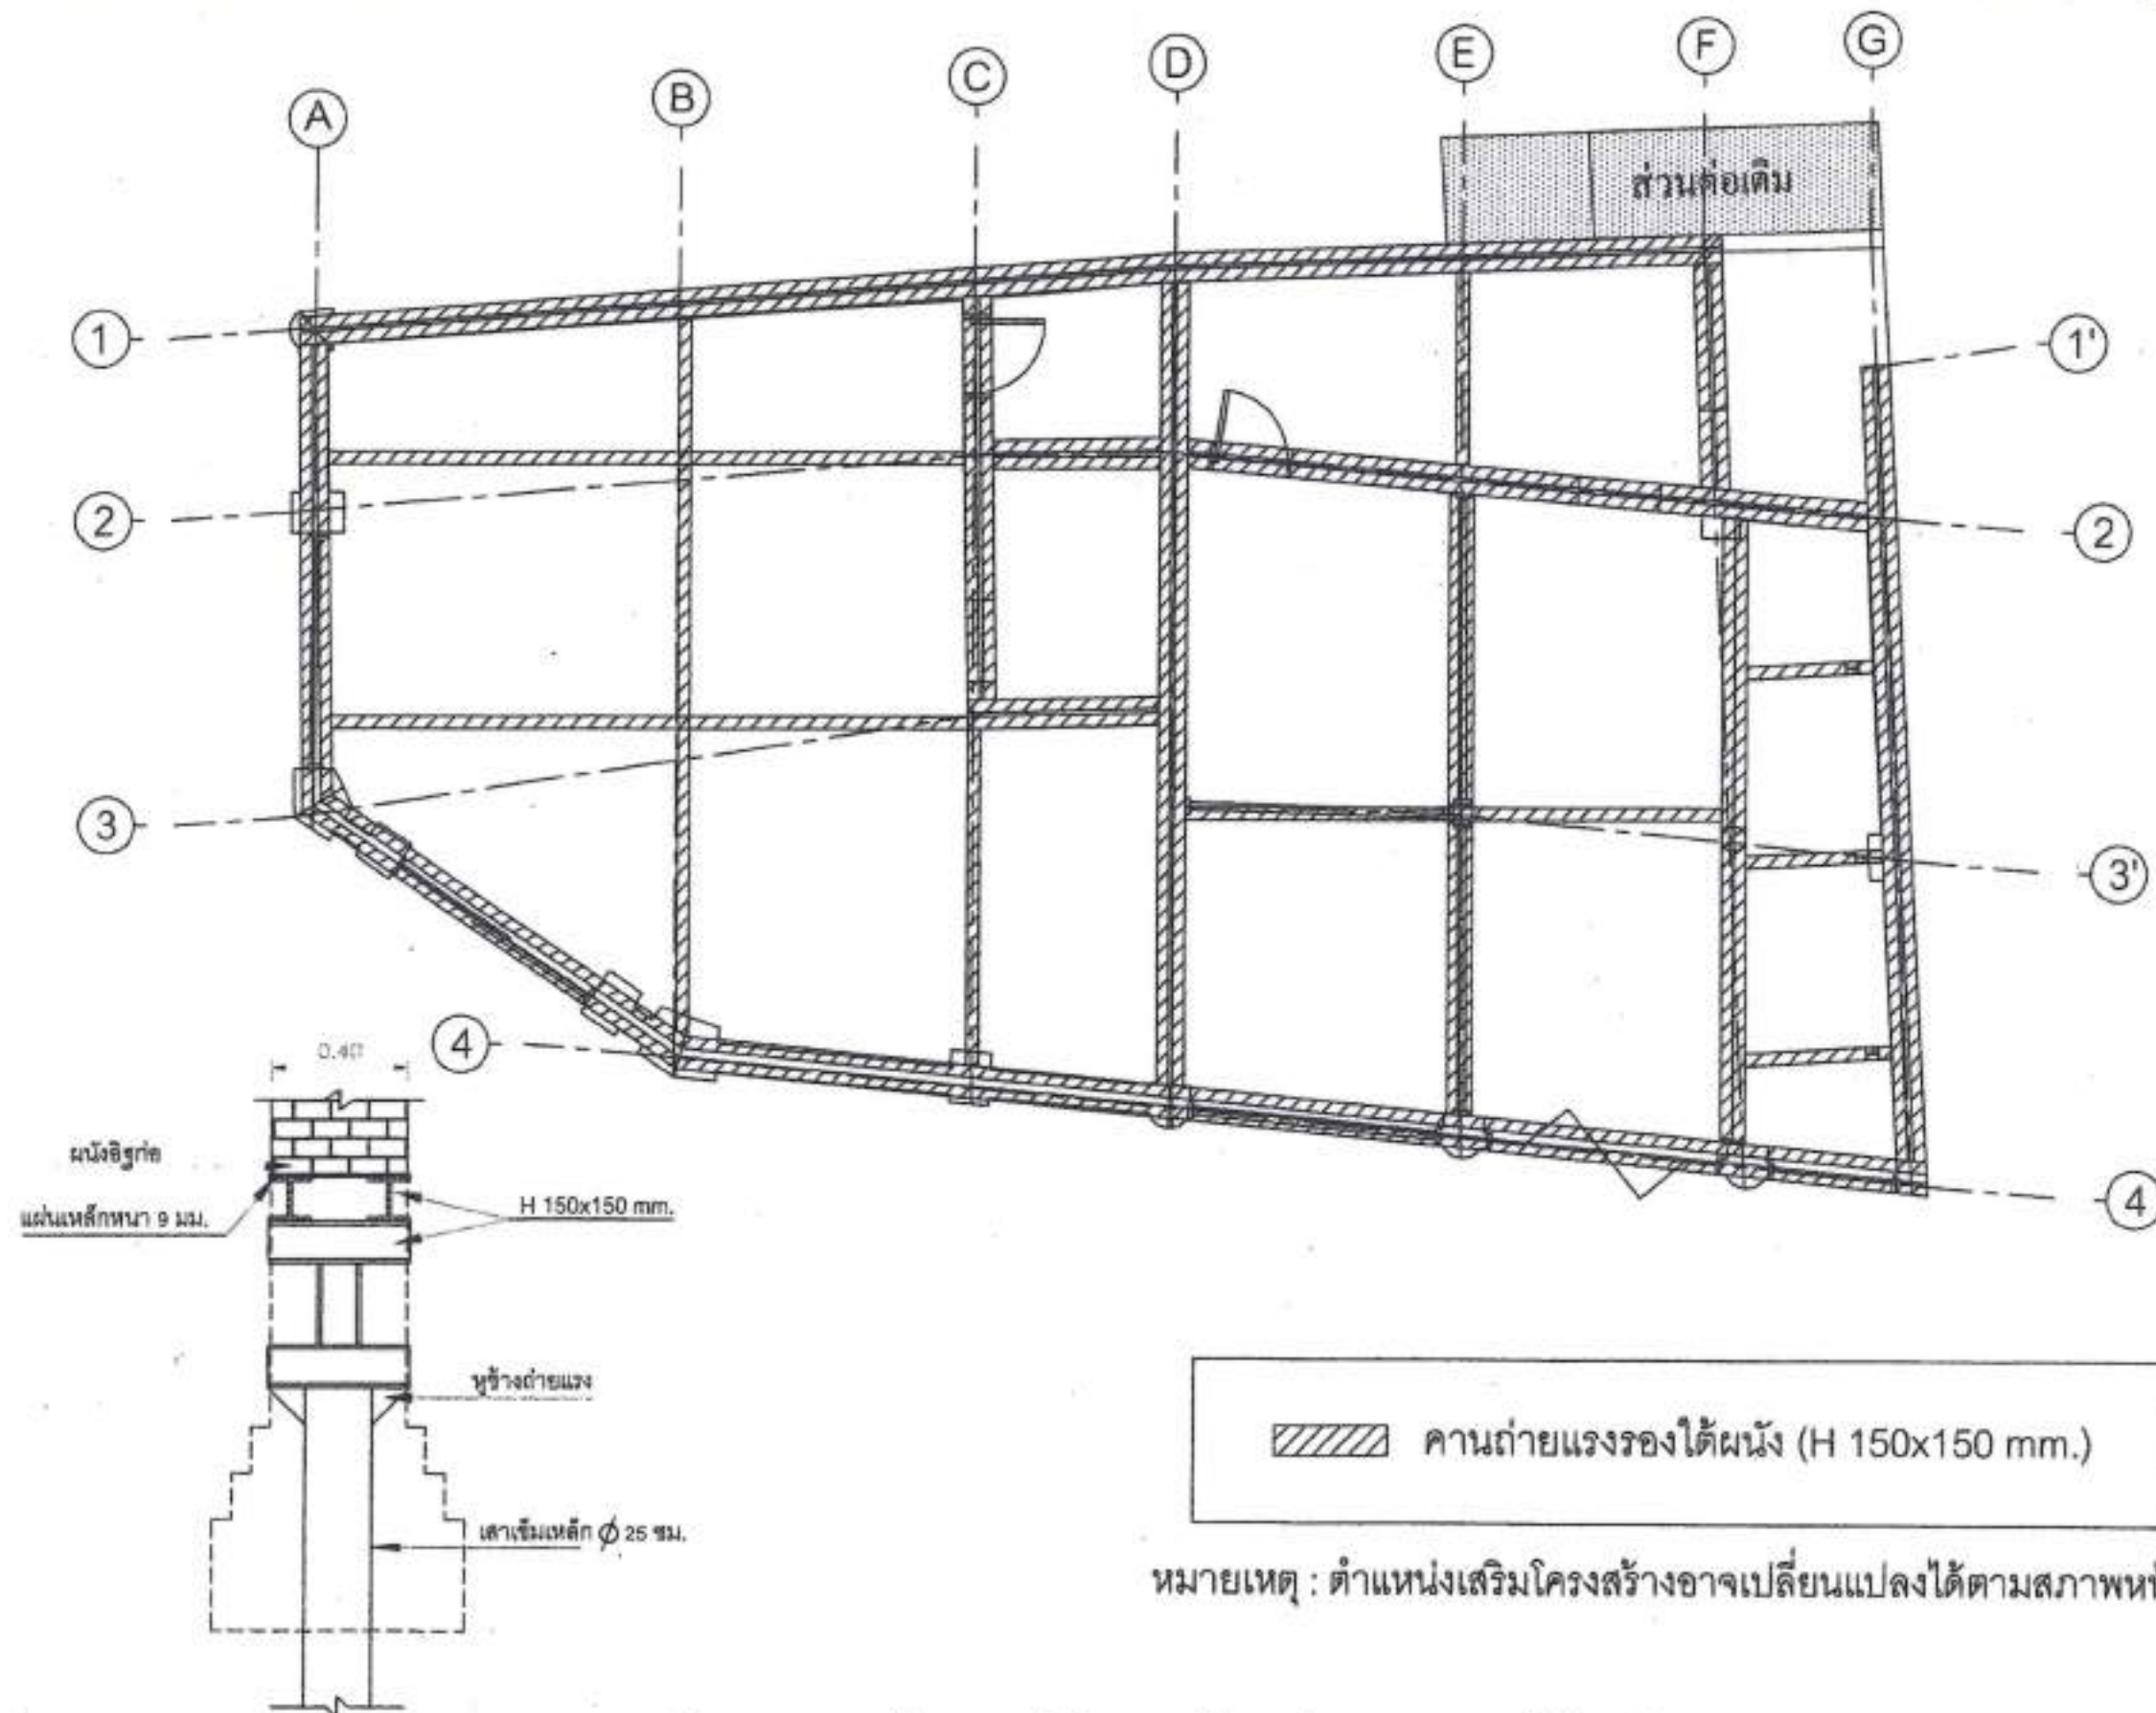


หมายเหตุ : ตำแหน่งเสริมโครงสร้างอาจเปลี่ยนแปลงได้ตามสภาพหน้างาน

แปลนแสดงตำแหน่งโครงสร้างถ่ายแรงรองใต้ผนัง

ปร.ตรรกอบแล้ว

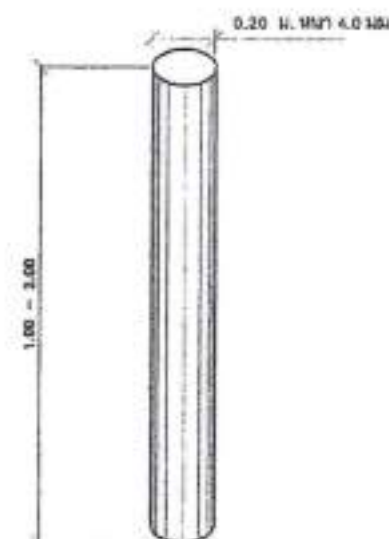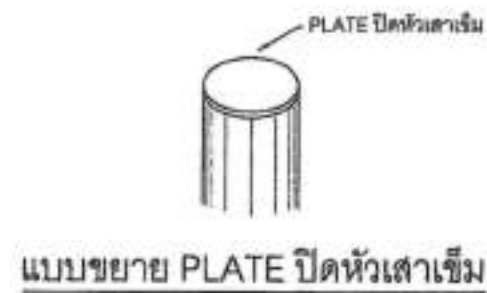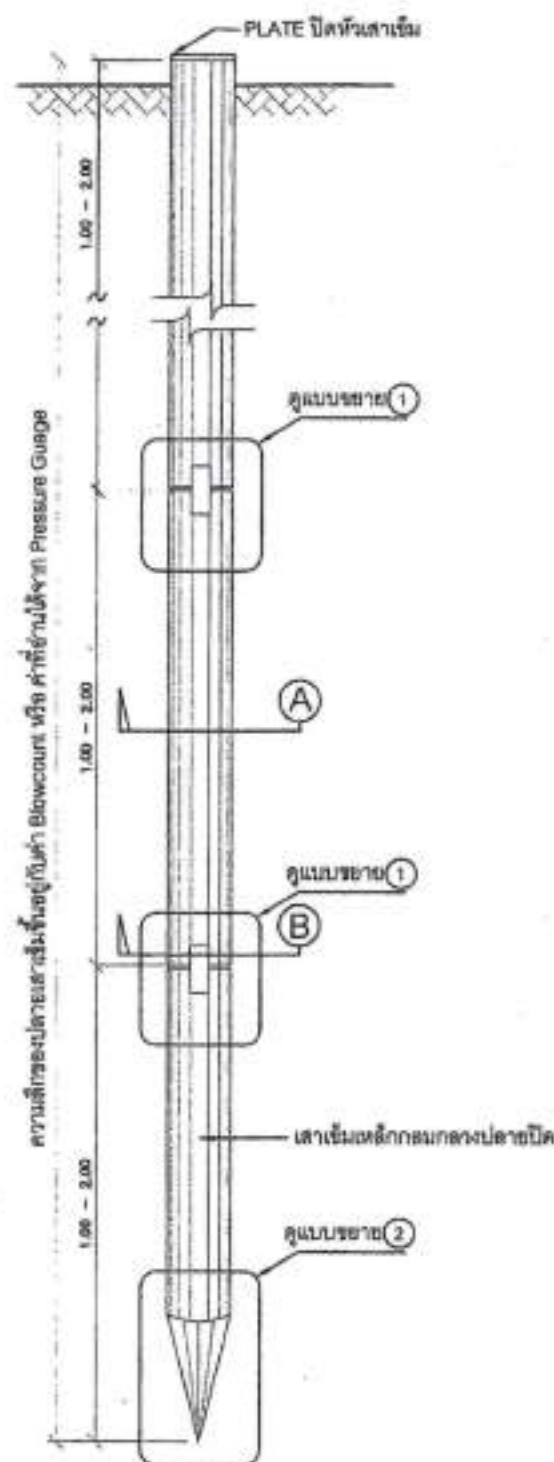

รูปแบบเสาเข็มเสริมฐานรากอาคาร

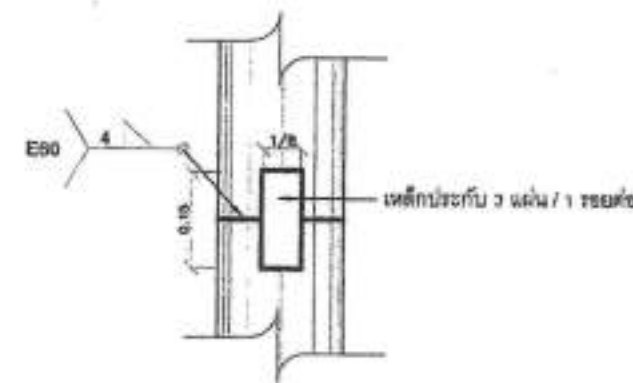

แบบขยาย 1 จุดต่อเสาเข็ม



แบบขยาย 2 ปลายเสาเข็ม

FINESSE
FINESSE SOIL TESTING COMPANY LIMITED
237/46 Soi Pochairat 26/1 Suk 42, Phrasangha, Bangkok 101
Tel. 0-2872-8355-6 Fax. 0-2872-8355
http://www.finessetesting.com

OWNER:

PROJECT NAME:

อาคารพักอาศัย 3 ชั้น
บริเวณท่ามณเฑียรราช

LOCATION:

เลขที่ 1/255 และ 2/760, 771

ARCHITECT:

STRUCTURAL ENGINEER:

REVISION:

NO	DATE	DESCRIPTION

DRAWING TITLE:

รายละเอียดเสาเข็มเสริมฐานรากอาคาร

CHECKED BY:

DRAWN BY:

DATE:

SCALE:

DRAWN NC

ปร.ตรวจสอบแล้ว